

狛江市公共下水道台帳平面図




		A019
	A028	A029
A037	A038	A039



凡例	
種別	記号
マンホール	
0号マンホール (内径75mm)	○
1号マンホール (内径90mm)	⊙
2号マンホール (内径120mm)	◯
3号マンホール (内径150mm)	⊕
4号マンホール (内径180mm)	⊗
5号マンホール (内径210×120mm)	⊞
6号マンホール (内径260×120mm)	⊠
特殊マンホール (内径60×90mm)	⊞
特殊マンホール (内径120×120mm)	⊞
特殊マンホール (内径50mm)	⊙
特殊マンホール (内径60mm)	⊙
特殊マンホール (内径90mm)	⊙
特殊マンホール (内径150mm)	⊙
特殊マンホール (内径150×200mm)	⊞
特殊マンホール (内径270×270mm)	⊞
特殊マンホール (内径670×900mm)	⊞
特殊マンホール (内径不明)	⊞
組み立て2層マンホール	⊞
伏越マンホール	⊞
横行マンホール	⊞
樹形マンホール	⊞
小口径マンホール	⊞
点検口	⊞
公樹マンホール	⊞
角樹マンホール	⊞
不明マンホール	⊞
流域下水マンホール	⊞
都下水マンホール	⊞
吐口	⊞
備心	⊞
管渠	
汚水幹線	— — — — —
汚水枝線	— — — — —
雨水幹線	— — — — —
雨水枝線	— — — — —
合流幹線	— — — — —
合流枝線	— — — — —
副管	— — — — —
流下矢印	▶
起点シンボル	●
転移記号	★
樹	
汚水樹	○
L型汚水樹	⊞
宅内雨水樹	○
L型宅内雨水樹	⊞
道路排水樹	⊞
道路排水樹 (樹形)	⊞
表示例	

令和五年三月作成
狛江市環境部下水道課

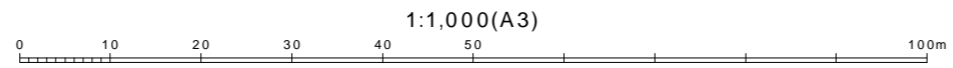

この下水道台帳は工事竣工図を基に作成したものであり、
現地の下水道施設と必ずしも整合するものではありません。
この場合は、現地を優先します。