



# 狛江市公共下水道台帳平面図

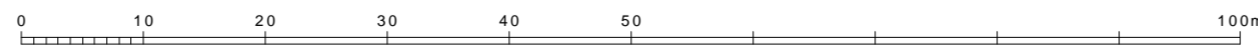

この下水道台帳は工事竣工図を基に作成したものであり、  
 現地の下水道施設と必ずしも整合するものではありません。  
 この場合は、現地を優先します。

|      |      |      |
|------|------|------|
|      | A028 | A029 |
| A037 | A038 | A039 |
| A047 | A048 | A049 |

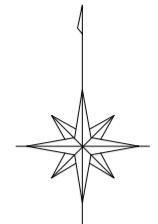

| 凡例                      |                                |
|-------------------------|--------------------------------|
| 種別                      | 記号                             |
| <b>マンホール</b>            |                                |
| 0号マンホール (内径7.5cm)       | ⊙                              |
| 1号マンホール (内径9.0cm)       | ●                              |
| 2号マンホール (内径12.0cm)      | ○                              |
| 3号マンホール (内径15.0cm)      | ⊕                              |
| 4号マンホール (内径18.0cm)      | ⊗                              |
| 5号マンホール (内法210×120cm)   | ⊞                              |
| 6号マンホール (内法260×120cm)   | ⊠                              |
| 特1号マンホール (内法60×90cm)    | ⊡                              |
| 特2号マンホール (内法120×120cm)  | ⊣                              |
| 特殊マンホール (内径5.0cm)       | ⊙                              |
| 特殊マンホール (内径6.0cm)       | ⊙                              |
| 特殊マンホール (内径7.0cm)       | ⊙                              |
| 特殊マンホール (内径9.0cm)       | ⊙                              |
| 特殊マンホール (内径15.0×15.0cm) | ⊙                              |
| 特殊マンホール (内径15.0×20.0cm) | ⊙                              |
| 特殊マンホール (内径27.0×27.0cm) | ⊙                              |
| 特殊マンホール (内径67.0×90.0cm) | ⊙                              |
| 特殊マンホール (内径不明)          | ⊙                              |
| 組み立て2連マンホール             | ⊞                              |
| 伏越マンホール                 | ⊞                              |
| 楕円マンホール                 | ⊙                              |
| 樹形マンホール                 | ●                              |
| 小口径マンホール                | ⊙                              |
| 点検口                     | ⊙                              |
| 公樹マンホール                 | ○                              |
| 角樹マンホール                 | ○                              |
| 不明マンホール                 | ⊙                              |
| 流域下水マンホール               | ⊙                              |
| 都下水マンホール                | ⊙                              |
| 吐口                      | ⊙                              |
| 備心                      | ○                              |
| <b>管渠</b>               |                                |
| 汚水幹線                    | — — — — —                      |
| 汚水枝線                    | - - - - -                      |
| 雨水幹線                    | ⋯⋯⋯                            |
| 雨水枝線                    | - - - - -                      |
| 合流幹線                    | — — — — —                      |
| 合流枝線                    | — — — — —                      |
| 副管                      | □                              |
| 流下矢印                    | ▶                              |
| 起点シンボル                  | ●                              |
| 転移記号                    | *                              |
| <b>構</b>                |                                |
| 汚水構                     | ○                              |
| L型汚水構                   | □                              |
| 宅内雨水構                   | ○                              |
| L型宅内雨水構                 | □                              |
| 道路排水構                   | ■                              |
| 道路排水透過構 EGSU            | □                              |
| <b>表示例</b>              |                                |
| 上流土盛り 材質 口径 勾配 距離 下流土盛り | ⊙ 2.33 15 2.33 2.33 24.70 2.33 |
| 上流管底高 管径番号 下流管底高        | 38.306 102-8(3) 38.660         |
| *** 表示は情報不明を意味します       |                                |
| 管                       | — — — — —                      |
| 管径                      | ○                              |
| 管底高                     | ●                              |
| 管底高                     | ■                              |
| 高さの基準はT.P.です            |                                |

令和六年三月作成  
 狛江市環境部下水道課