


狛江市公共下水道台帳平面図



| | |
|------|------|
| A047 | A048 |
| A056 | A057 |
| A066 | A067 |

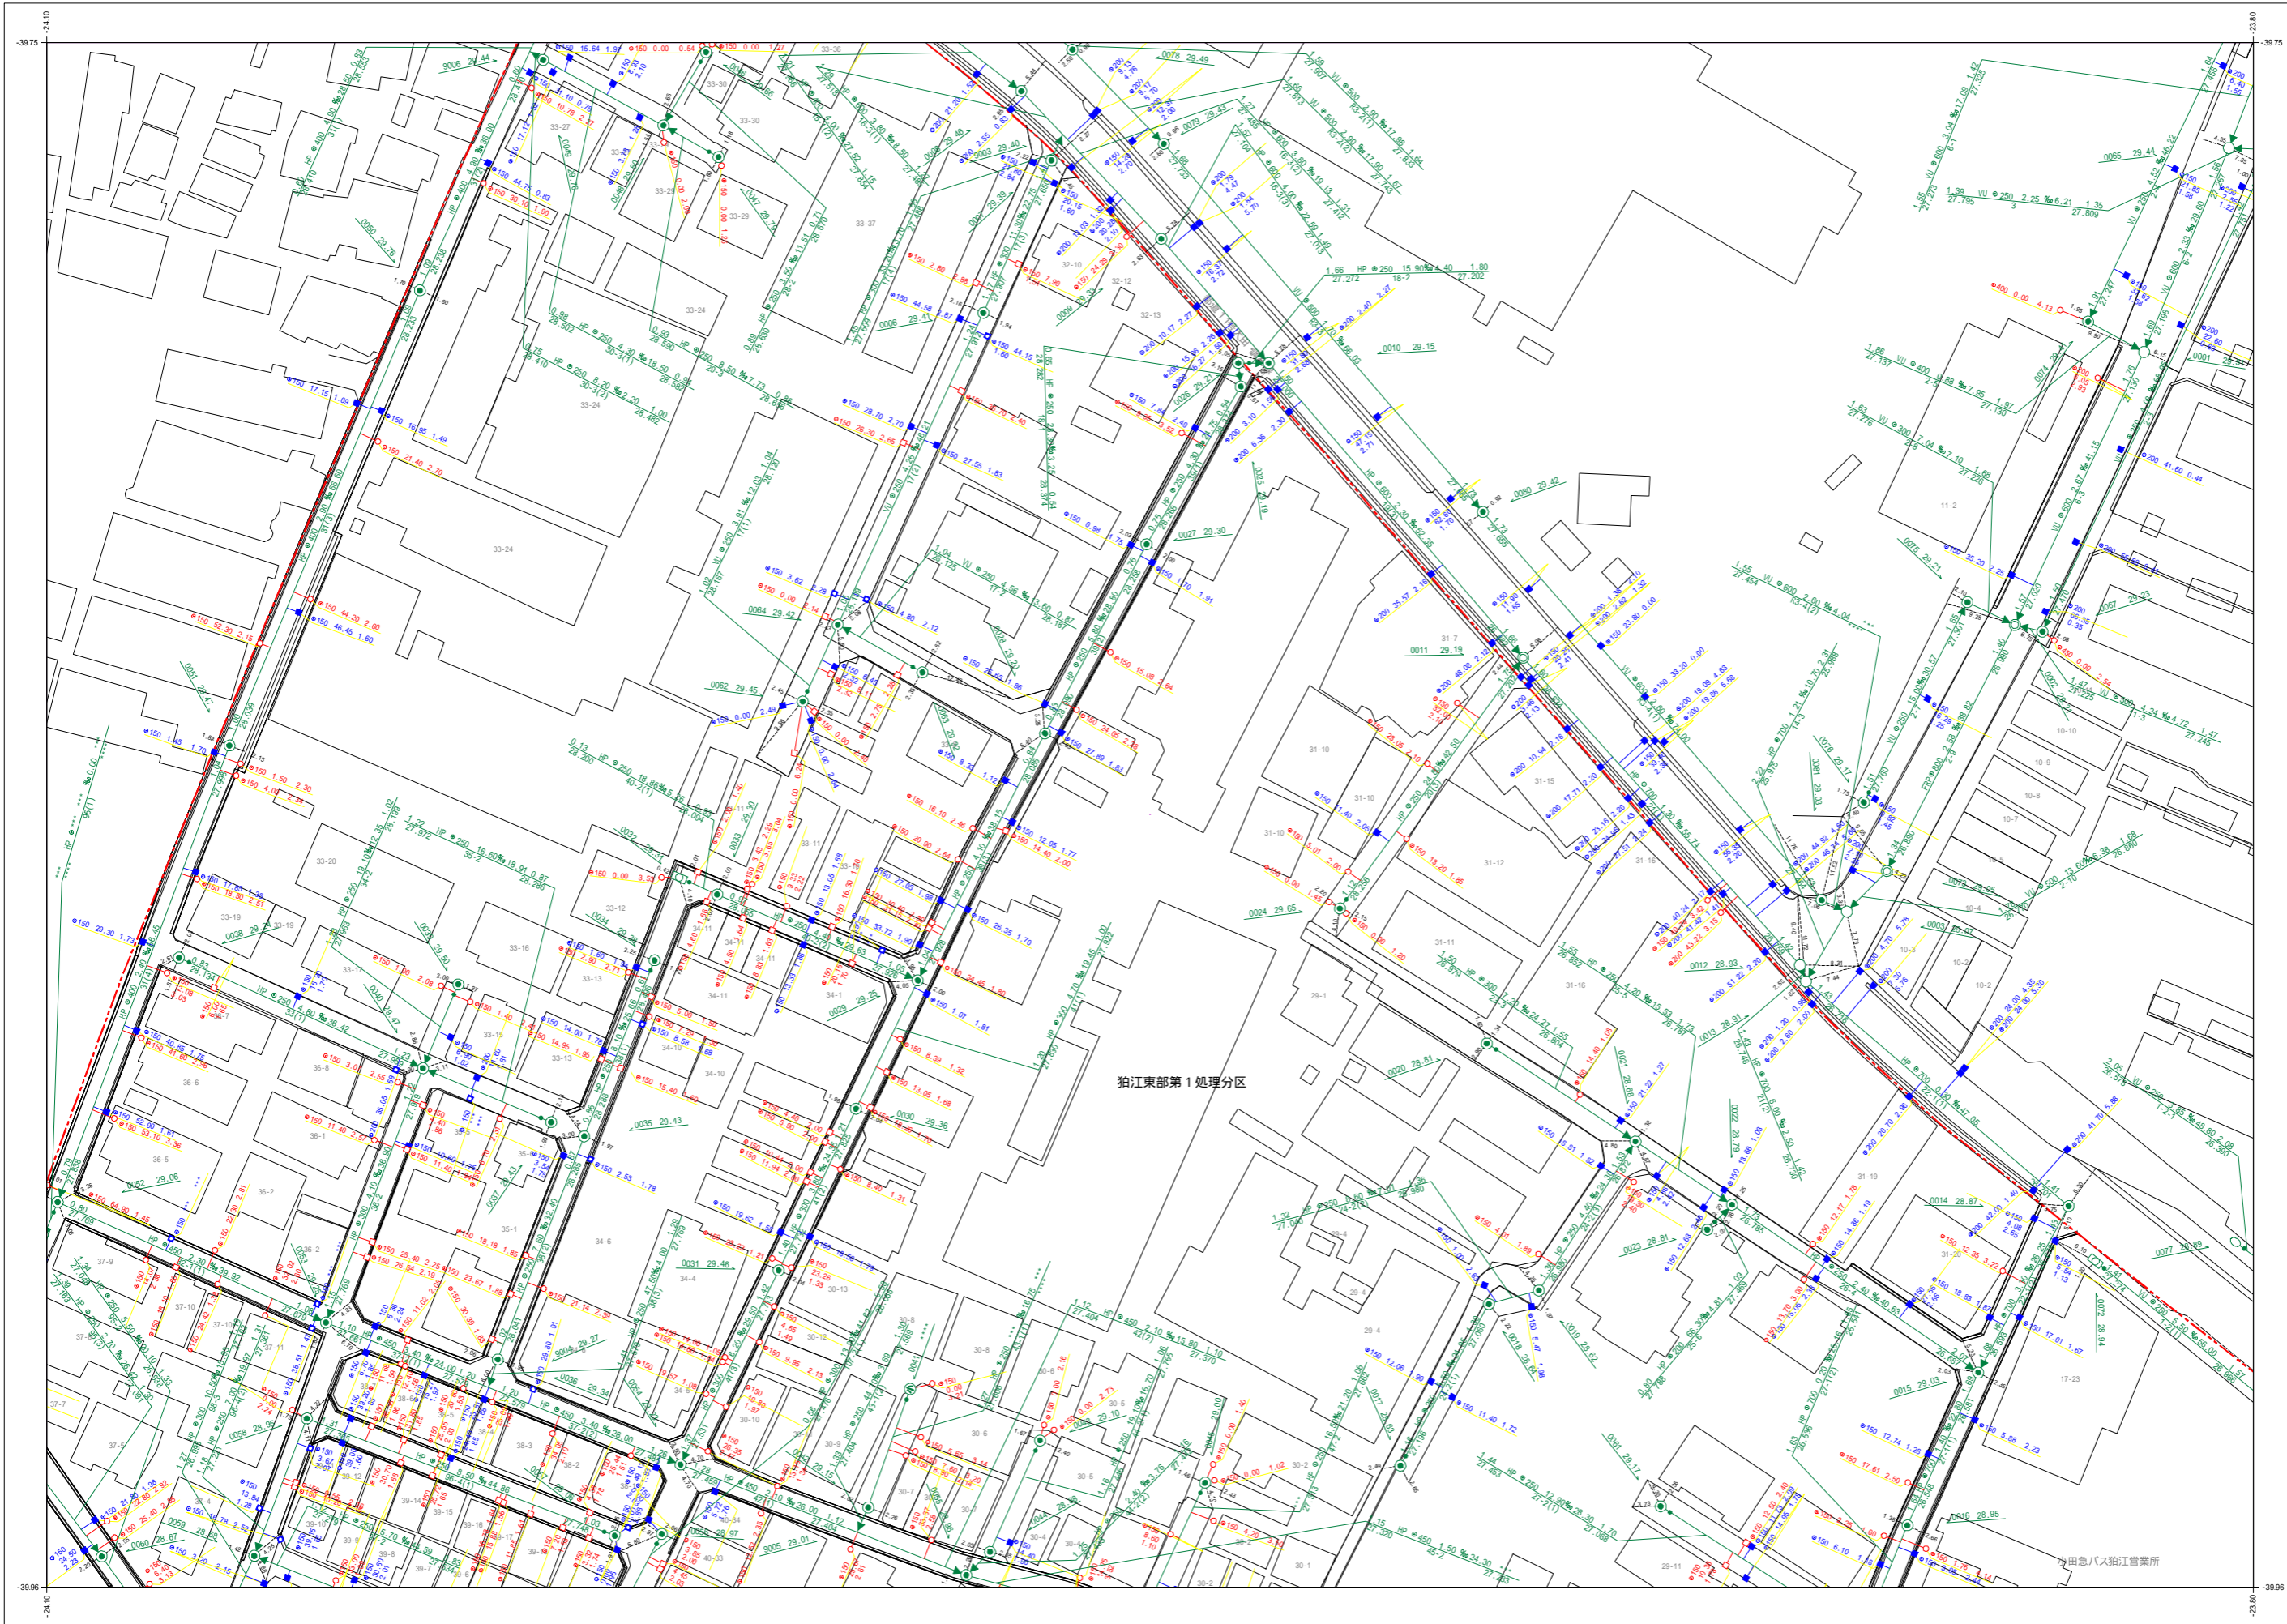

令和五年三月作成


狛江市環境部下水道課

| 種別 | 記号 |
|-----------------------|-----------|
| マンホール | |
| 0号マンホール (内径75mm) | ○ |
| 1号マンホール (内径90mm) | ○ |
| 2号マンホール (内径120mm) | ○ |
| 3号マンホール (内径150mm) | ○ |
| 4号マンホール (内径180mm) | ○ |
| 5号マンホール (内径210×120mm) | ⊕ |
| 6号マンホール (内径260×120mm) | ⊞ |
| 特殊マンホール (内径50mm) | ○ |
| 特殊マンホール (内径60mm) | ○ |
| 特殊マンホール (内径80mm) | ○ |
| 特殊マンホール (内径90mm) | ○ |
| 特殊マンホール (内径100mm) | ○ |
| 特殊マンホール (内径120×120mm) | ⊕ |
| 特殊マンホール (内径150×150mm) | ⊞ |
| 特殊マンホール (内径180×180mm) | ⊞ |
| 特殊マンホール (内径210×210mm) | ⊞ |
| 特殊マンホール (内径270×270mm) | ⊞ |
| 特殊マンホール (内径70×90mm) | ○ |
| 特殊マンホール (内径70×90mm) | ○ |
| 組み立て式マンホール | ⊞ |
| 伏樋マンホール | ⊞ |
| 横行マンホール | ○ |
| 樹形マンホール | ○ |
| 小口径マンホール | ○ |
| 点検口 | ○ |
| 公樹マンホール | ○ |
| 角樹マンホール | ○ |
| 不明マンホール | ○ |
| 流域下水マンホール | ○ |
| 都下水マンホール | ○ |
| 吐口 | ○ |
| 備心 | ○ |
| 管渠 | |
| 汚水幹線 | — — — — — |
| 汚水枝線 | — — — — — |
| 雨水幹線 | — — — — — |
| 雨水枝線 | — — — — — |
| 合流幹線 | — — — — — |
| 合流枝線 | — — — — — |
| 副管 | — — — — — |
| 流下矢印 | ▶ |
| 起点シンボル | ● |
| 転移記号 | ● |
| 樹 | |
| 汚水樹 | ○ |
| L型汚水樹 | ○ |
| 宅内雨水樹 | ○ |
| L型宅内雨水樹 | ○ |
| 道路排水樹 | ○ |
| 道路排水樹 | ○ |

表示例

高市の基準はT.P.です

1:1,000(A3)

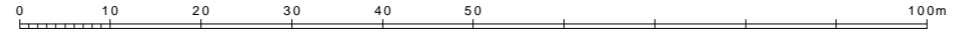

この下水道台帳は工事竣工図を基に作成したものであり、
 現地の下水道施設と必ずしも整合するものではありません。
 この場合は、現地を優先します。