


狛江市公共下水道台帳平面図



この下水道台帳は工事竣工図を基に作成したものであり、
 現地の下水道施設と必ずしも整合するものではありません。
 この場合は、現地を優先します。

A047	A048	A049
A057	A058	A059
A067	A068	A069

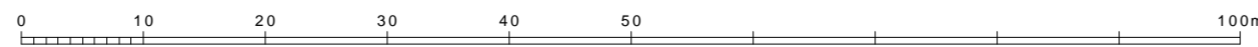

凡例	
種別	記号
マンホール	
0号マンホール (内径7.5cm)	⊙
1号マンホール (内径9.0cm)	⊙
2号マンホール (内径12.0cm)	⊙
3号マンホール (内径15.0cm)	⊙
4号マンホール (内径18.0cm)	⊙
5号マンホール (内径21.0×12.0cm)	⊙
6号マンホール (内径26.0×12.0cm)	⊙
特1号マンホール (内径6.0×9.0cm)	⊙
特2号マンホール (内径12.0×12.0cm)	⊙
特殊マンホール (内径5.0cm)	⊙
特殊マンホール (内径6.0cm)	⊙
特殊マンホール (内径7.0cm)	⊙
特殊マンホール (内径9.0cm)	⊙
特殊マンホール (内径15.0×15.0cm)	⊙
特殊マンホール (内径15.0×20.0cm)	⊙
特殊マンホール (内径27.0×27.0cm)	⊙
特殊マンホール (内径67.0×90.0cm)	⊙
特殊マンホール (内径不明)	⊙
組み立て2連マンホール	⊙
伏越マンホール	⊙
楕円マンホール	⊙
楕形マンホール	⊙
小口径マンホール	⊙
点検口	⊙
公樹マンホール	⊙
角樹マンホール	⊙
不明マンホール	⊙
流域下水マンホール	⊙
都下水マンホール	⊙
吐口	⊙
備心	⊙
管渠	
汚水幹線	— — — — —
汚水枝線	- - - - -
雨水幹線	— — — — —
雨水枝線	- - - - -
合流幹線	— — — — —
合流枝線	- - - - -
副管	□
流下矢印	▶
起点シンボル	●
転移記号	*
樹	
汚水樹	—○—
L型汚水樹	—○—
宅内雨水樹	—○—
L型宅内雨水樹	—○—
道路排水樹	—■—
道路排水浸透樹 EGSU	—■—
表示例	
上流土盛り 材質 口径 勾配 距離 下流土盛り	● 2.33 10 2.33 24.79 2.33
上流管底高 管番号 下流管底高	38.306 02-2(3) 38.66
*** 表示は情報不明を意味します	
高さの基準はT.Pです	

令和六年三月作成

狛江市環境部下水道課