
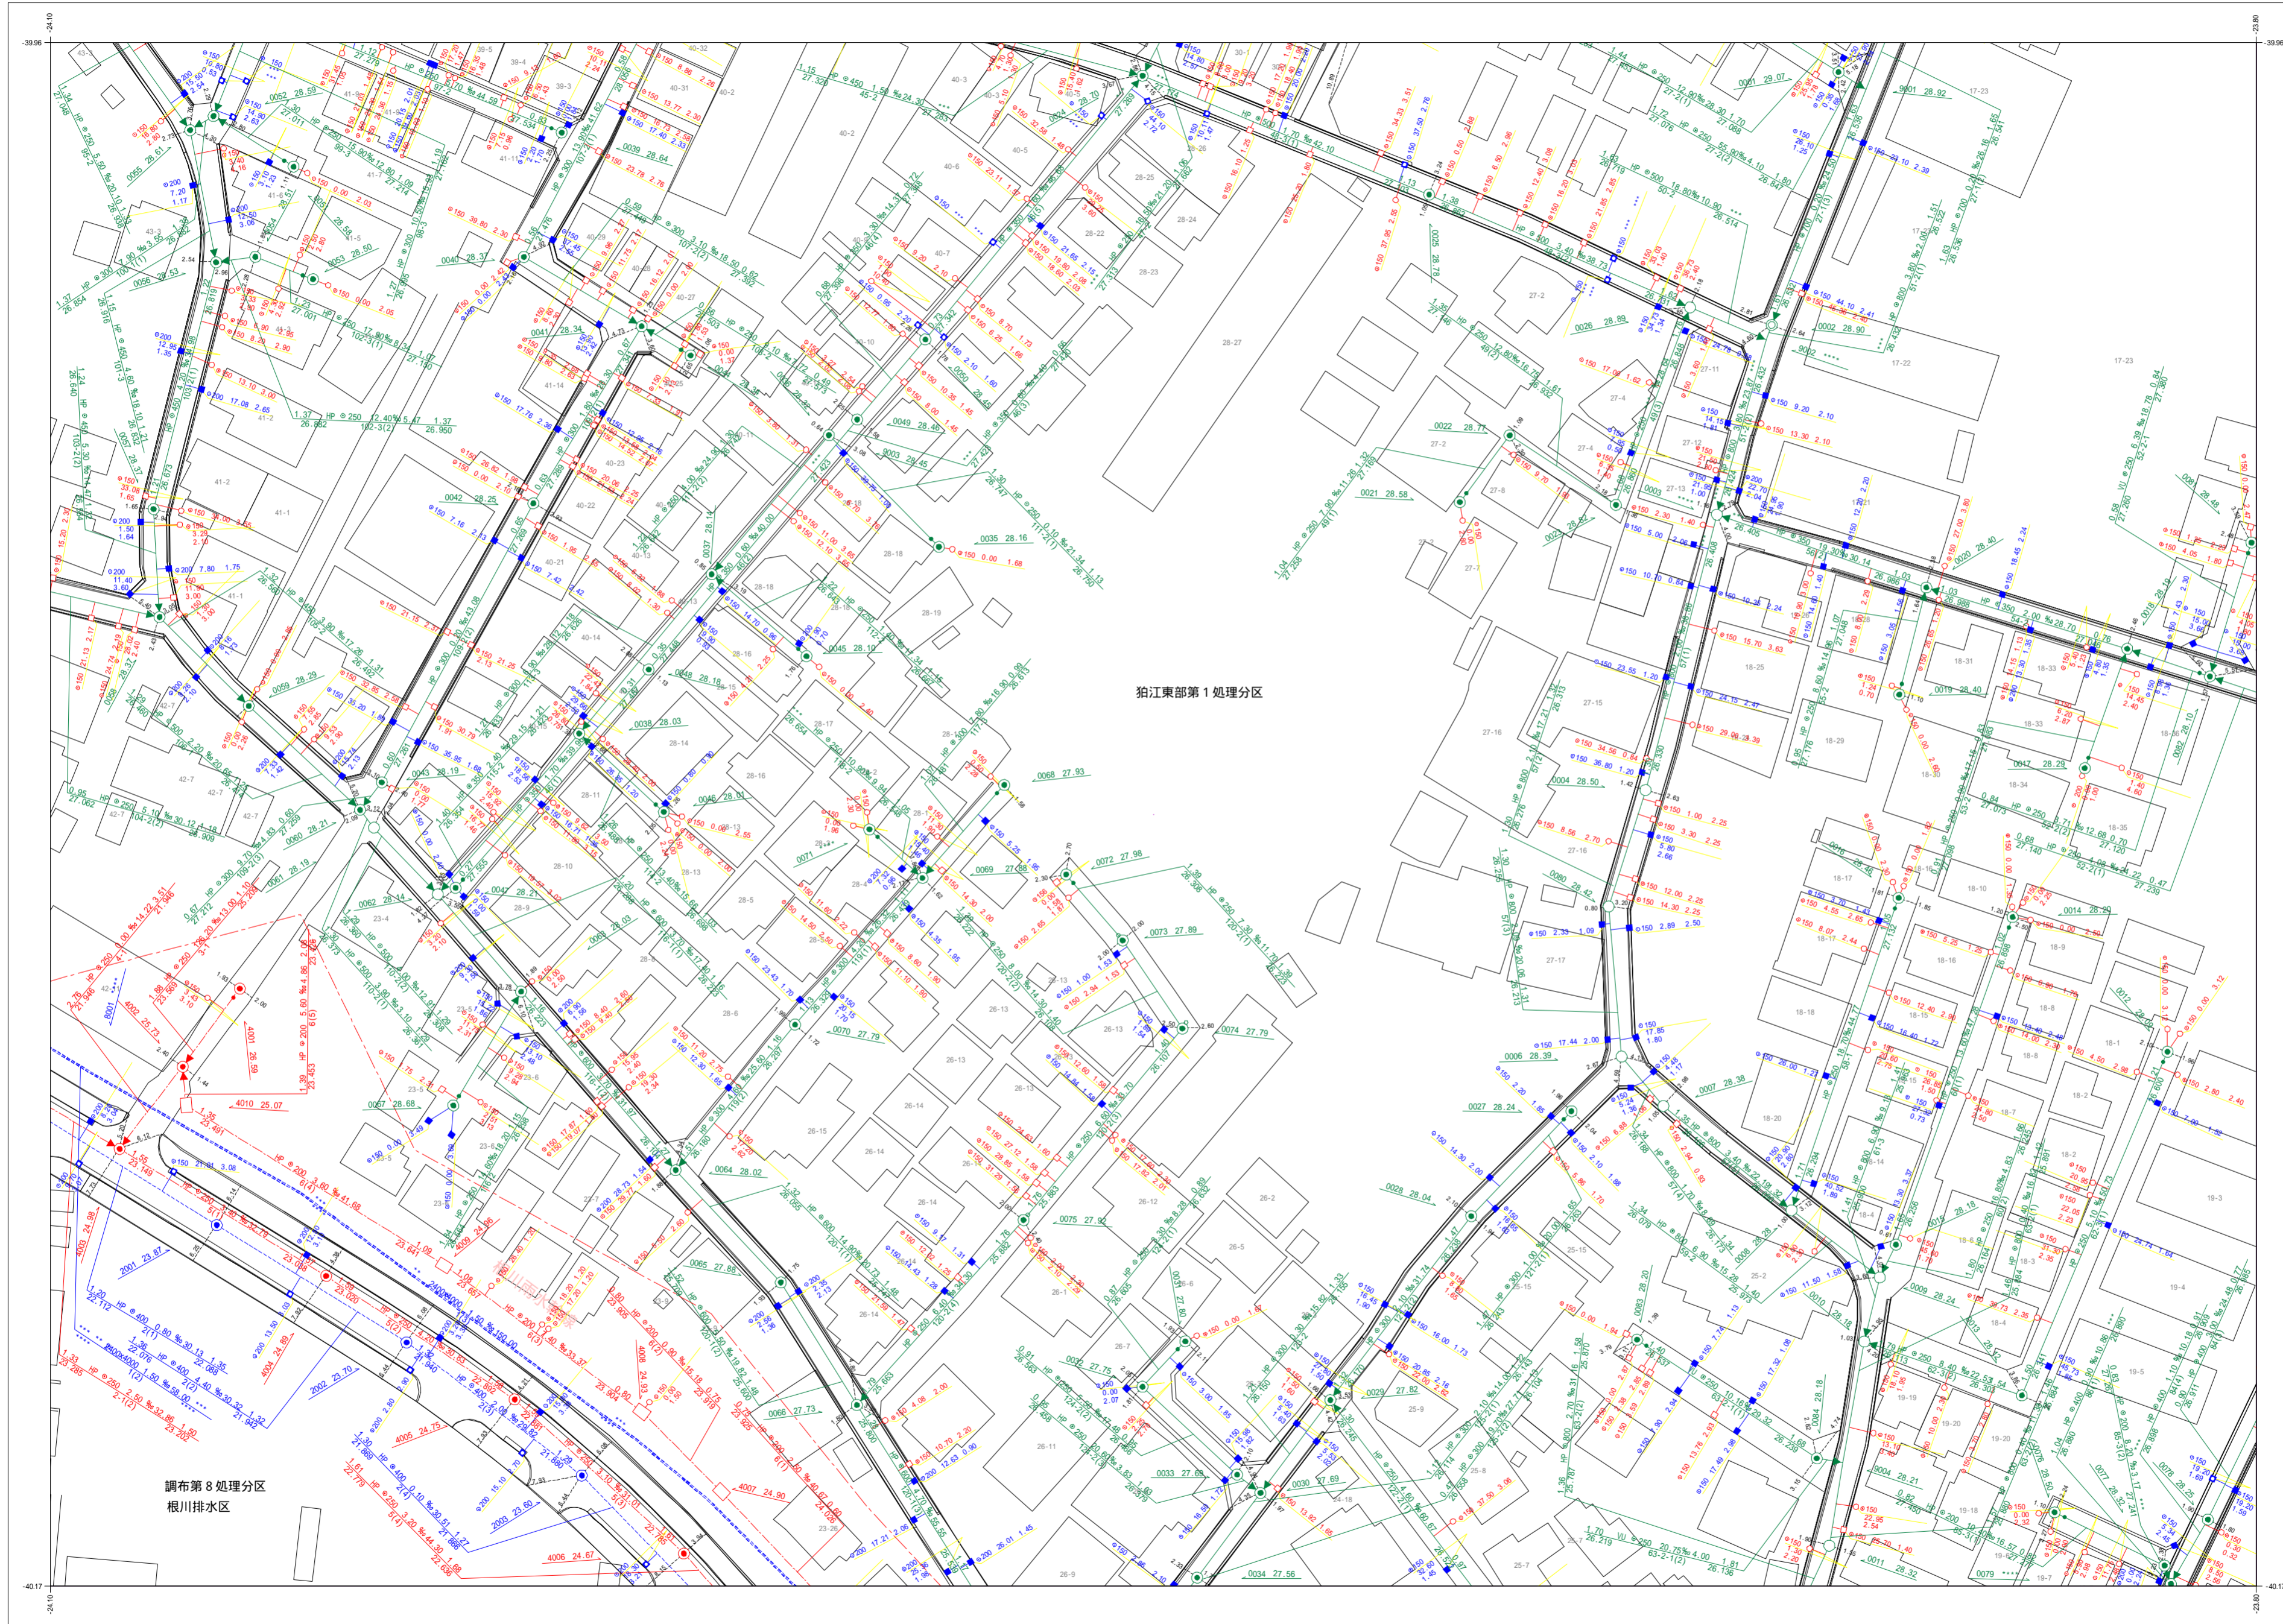


# 狛江市公共下水道台帳平面図

|      |      |      |
|------|------|------|
| A056 | A057 | A058 |
| A066 | A067 | A068 |
| A076 | A077 | A078 |

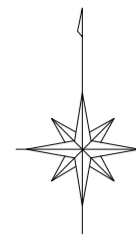

| 凡例                       |                                 |
|--------------------------|---------------------------------|
| 種別                       | 記号                              |
| <b>マンホール</b>             |                                 |
| 0号マンホール (内径7.5cm)        | ○                               |
| 1号マンホール (内径9.0cm)        | ●                               |
| 2号マンホール (内径1.20cm)       | ○                               |
| 3号マンホール (内径1.50cm)       | ○                               |
| 4号マンホール (内径1.80cm)       | ⊕                               |
| 5号マンホール (内法2.10×1.20cm)  | ⊕                               |
| 6号マンホール (内法2.60×1.20cm)  | ⊕                               |
| 特1号マンホール (内法6.0×9.0cm)   | ⊕                               |
| 特2号マンホール (内法1.20×1.20cm) | ⊕                               |
| 特殊マンホール (内径5.0cm)        | ●                               |
| 特殊マンホール (内径6.0cm)        | ●                               |
| 特殊マンホール (内径7.0cm)        | ●                               |
| 特殊マンホール (内径9.0cm)        | ●                               |
| 特殊マンホール (内径1.50×1.50cm)  | ⊕                               |
| 特殊マンホール (内径1.50×2.00cm)  | ⊕                               |
| 特殊マンホール (内径2.0×2.70cm)   | ⊕                               |
| 特殊マンホール (内径6.0×9.0cm)    | ⊕                               |
| 特殊マンホール (内径不明)           | ○                               |
| 組み立て2連マンホール              | ⊕                               |
| 伏越マンホール                  | ⊕                               |
| 楕円マンホール                  | ⊕                               |
| 樹形マンホール                  | ●                               |
| 小口径マンホール                 | ○                               |
| 点検口                      | ⊕                               |
| 公樹マンホール                  | ○                               |
| 角樹マンホール                  | ○                               |
| 不明マンホール                  | ○                               |
| 流域下水マンホール                | ⊕                               |
| 都下水マンホール                 | ⊕                               |
| 吐口                       | ⊕                               |
| 備心                       | ○                               |
| <b>管渠</b>                |                                 |
| 污水幹線                     | ———                             |
| 污水枝線                     | - - - - -                       |
| 雨水幹線                     | ———                             |
| 雨水枝線                     | - - - - -                       |
| 合流幹線                     | ———                             |
| 合流枝線                     | - - - - -                       |
| 副管                       | □                               |
| 流下矢印                     | ▶                               |
| 起点シンボル                   | ●                               |
| 転移記号                     | *                               |
| <b>樹</b>                 |                                 |
| 污水樹                      | ○                               |
| L型污水樹                    | □                               |
| 宅内雨水樹                    | ○                               |
| L型宅内雨水樹                  | □                               |
| 道路排水樹                    | ■                               |
| 道路排水浸透樹 EGSU             | ■                               |
| <b>表示例</b>               |                                 |
| 上流土盛り 材質 口径 勾配 距離 下流土盛り  | ○ 2.25 1.5 2.25 2.25 24.70 2.25 |
| 上流管底高 管路番号 下流管底高         | 38.366 02-2(3) 38.666           |
| *** 表示は情報不明を意味します        |                                 |
| 高さの基準はT.Pです              |                                 |

この下水道台帳は工事竣工図を基に作成したものであり、  
 現地の下水道施設と必ずしも合致するものではありません。  
 この場合は、現地を優先します。

