
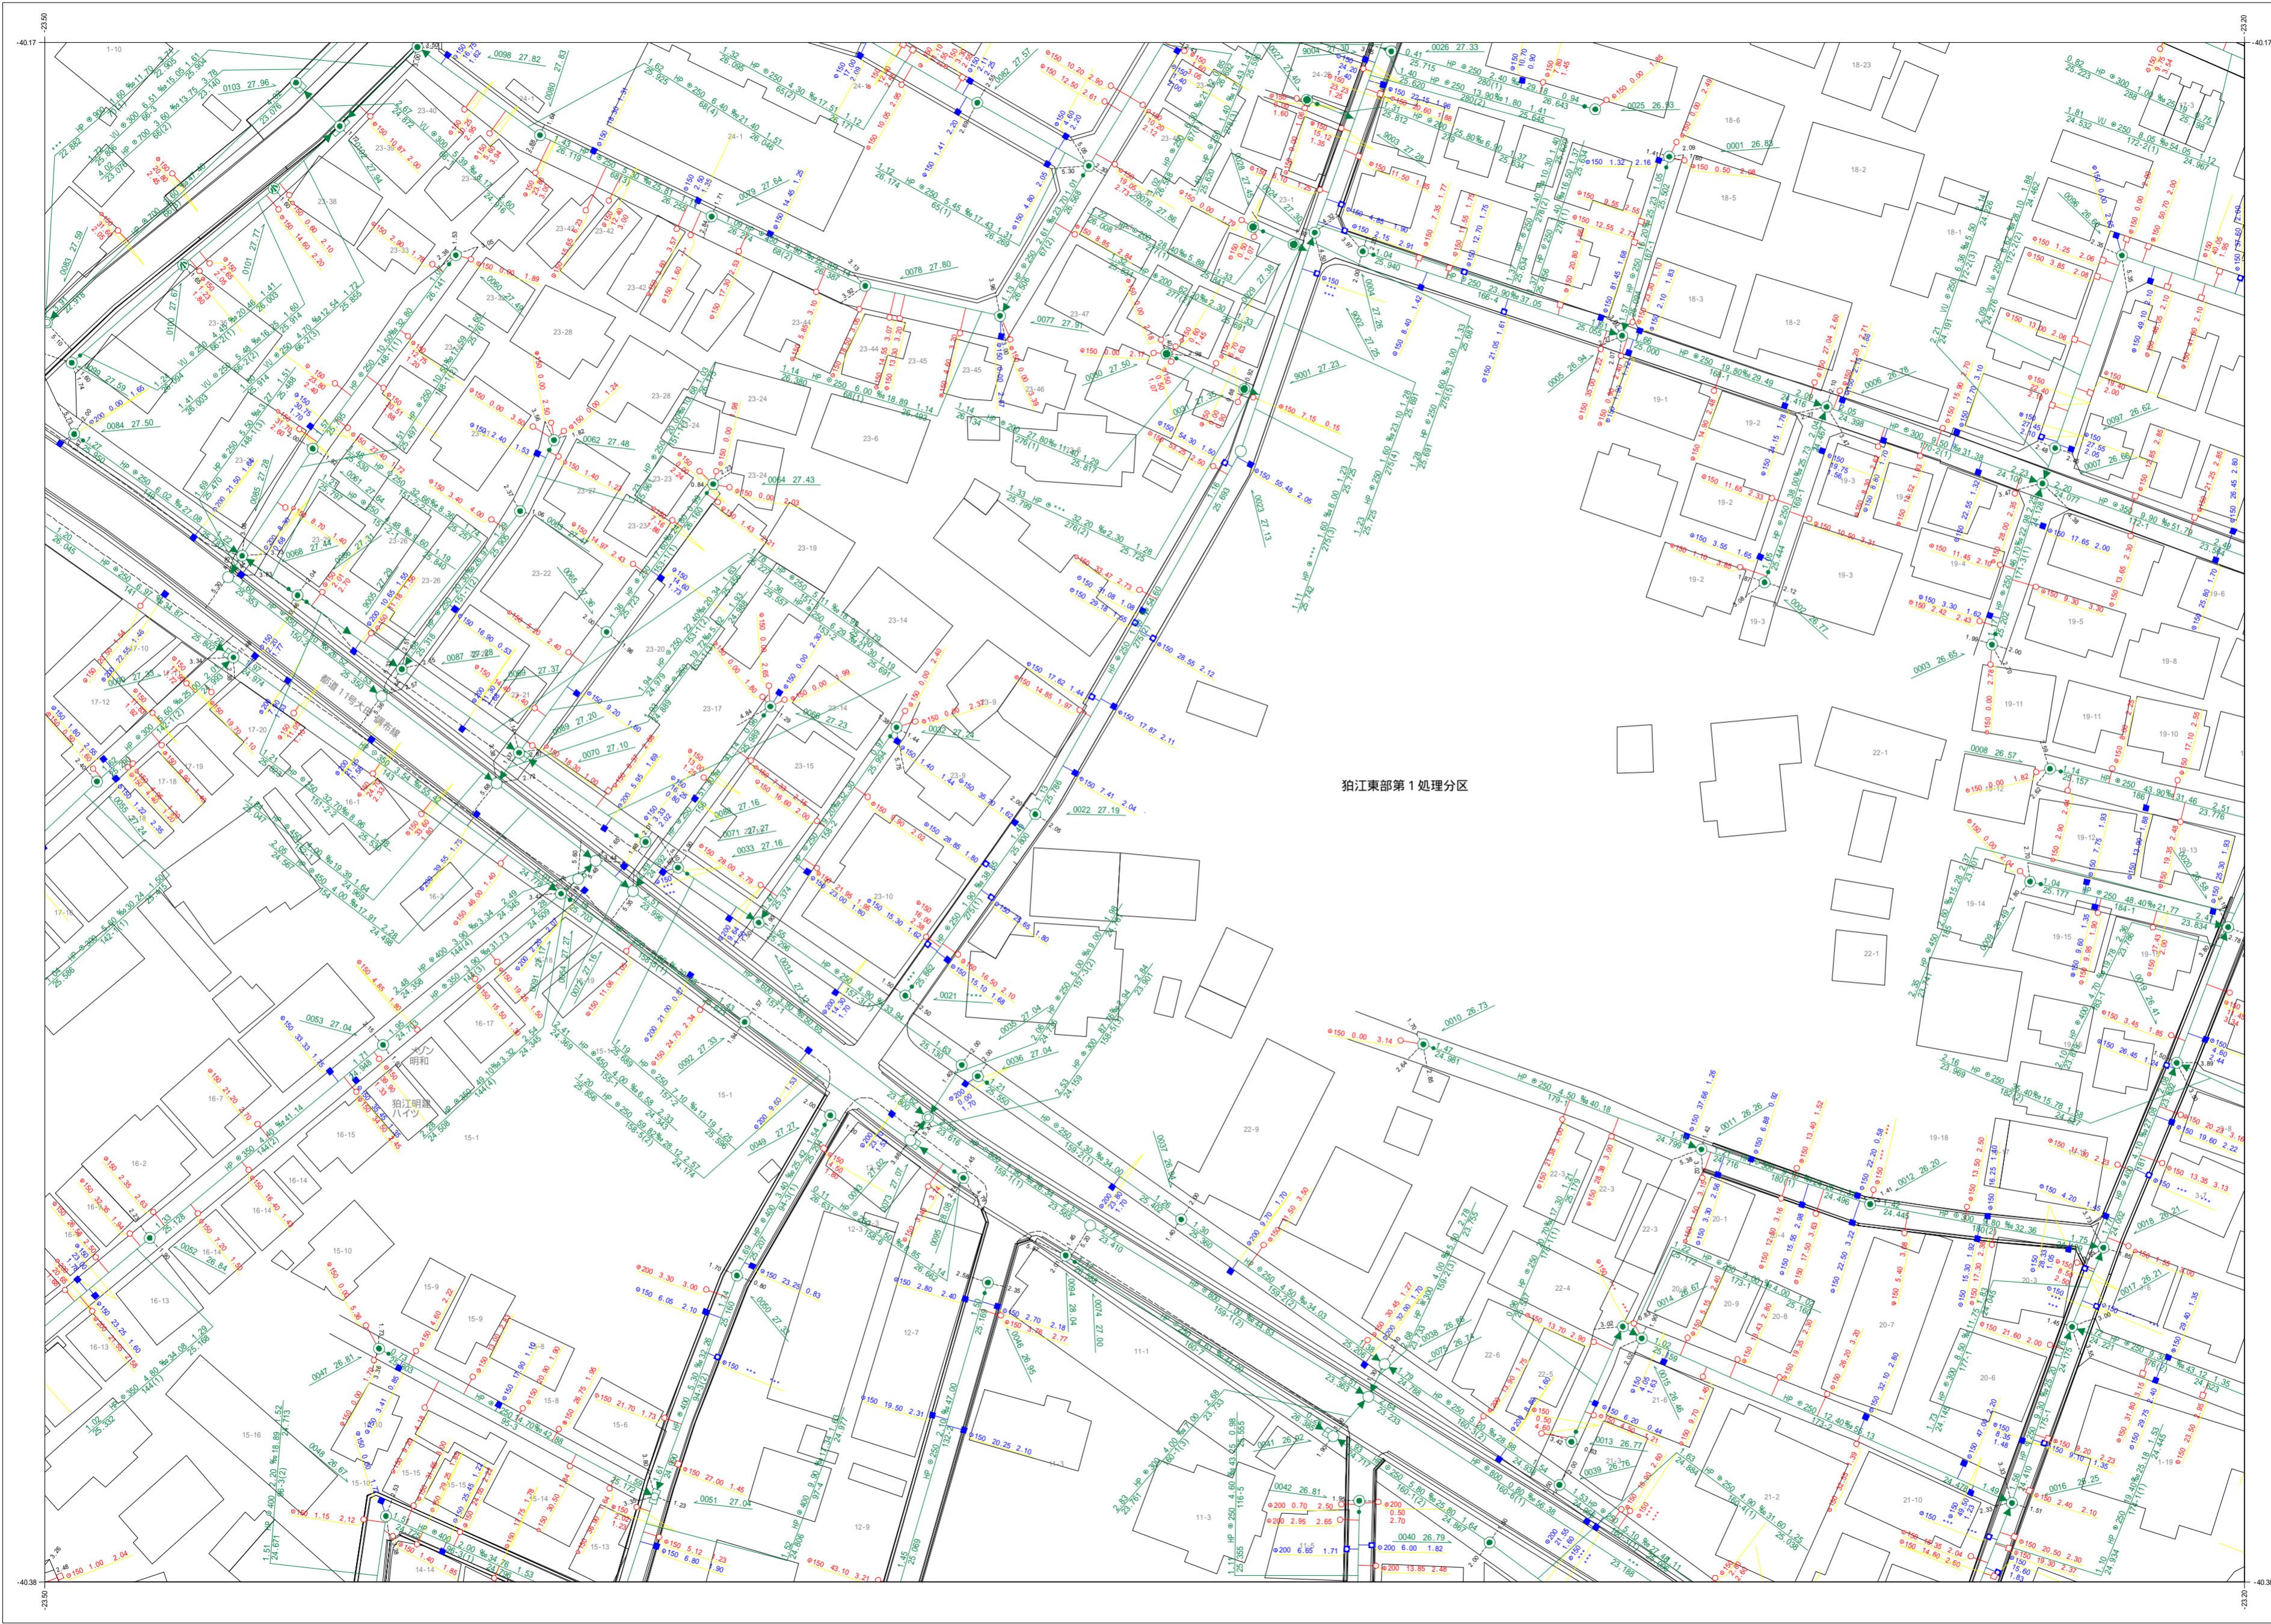


狛江市公共下水道台帳平面図

A068	A069	A070
A078	A079	A080
A088	A089	A090

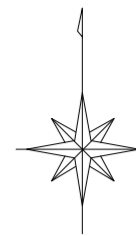

狛江東部第1処理分区

凡例	
種別	記号
マンホール	
0号マンホール (内径7.5cm)	○
1号マンホール (内径9.0cm)	●
2号マンホール (内径12.0cm)	○
3号マンホール (内径15.0cm)	⊕
4号マンホール (内径18.0cm)	⊗
5号マンホール (内径21.0cm)	⊙
6号マンホール (内径24.0cm)	⊚
特1号マンホール (内径6.0×9.0cm)	⊠
特2号マンホール (内径12.0×12.0cm)	⊡
特殊マンホール (内径5.0cm)	●
特殊マンホール (内径6.0cm)	●
特殊マンホール (内径7.0cm)	●
特殊マンホール (内径9.0cm)	●
特殊マンホール (内径15.0×15.0cm)	⊠
特殊マンホール (内径15.0×20.0cm)	⊡
特殊マンホール (内径27.0×27.0cm)	⊙
特殊マンホール (内径6.70×9.00cm)	⊠
特殊マンホール (内径不明)	○
組み立て2連マンホール	⊠
伏越マンホール	⊠
楕円マンホール	⊖
楕形マンホール	●
小口径マンホール	○
点検口	⊕
公樹マンホール	○
角樹マンホール	□
不明マンホール	○
流域下水マンホール	⊖
都下水マンホール	⊖
吐口	⊖
備心	○
管渠	
汚水幹線	———
汚水枝線	- - - - -
雨水幹線	⋯⋯⋯
雨水枝線	- · - · -
合流幹線	———
合流枝線	- - - - -
副管	⊠
流下矢印	▶
起点シンボル	●
転移記号	*
樹	
汚水樹	○
L型汚水樹	⊠
宅内雨水樹	○
L型宅内雨水樹	⊠
道路排水樹	■
道路排水浸透樹 EGSU	⊖
表示例	
上流土盛り 材質 口径 勾配 距離 下流土盛り	○ 2.5 300 0.00 24.70 2.5
上流管底高 管径番号 下流管底高	18.306 300 18.306
*** 表示は情報不明を意味します	
高さの基準はT.Pです	

この下水道台帳は工事竣工図を基に作成したものであり、
 現地の下水道施設と必ずしも整合するものではありません。
 この場合は、現地を優先します。

