



狛江市公共下水道台帳平面図

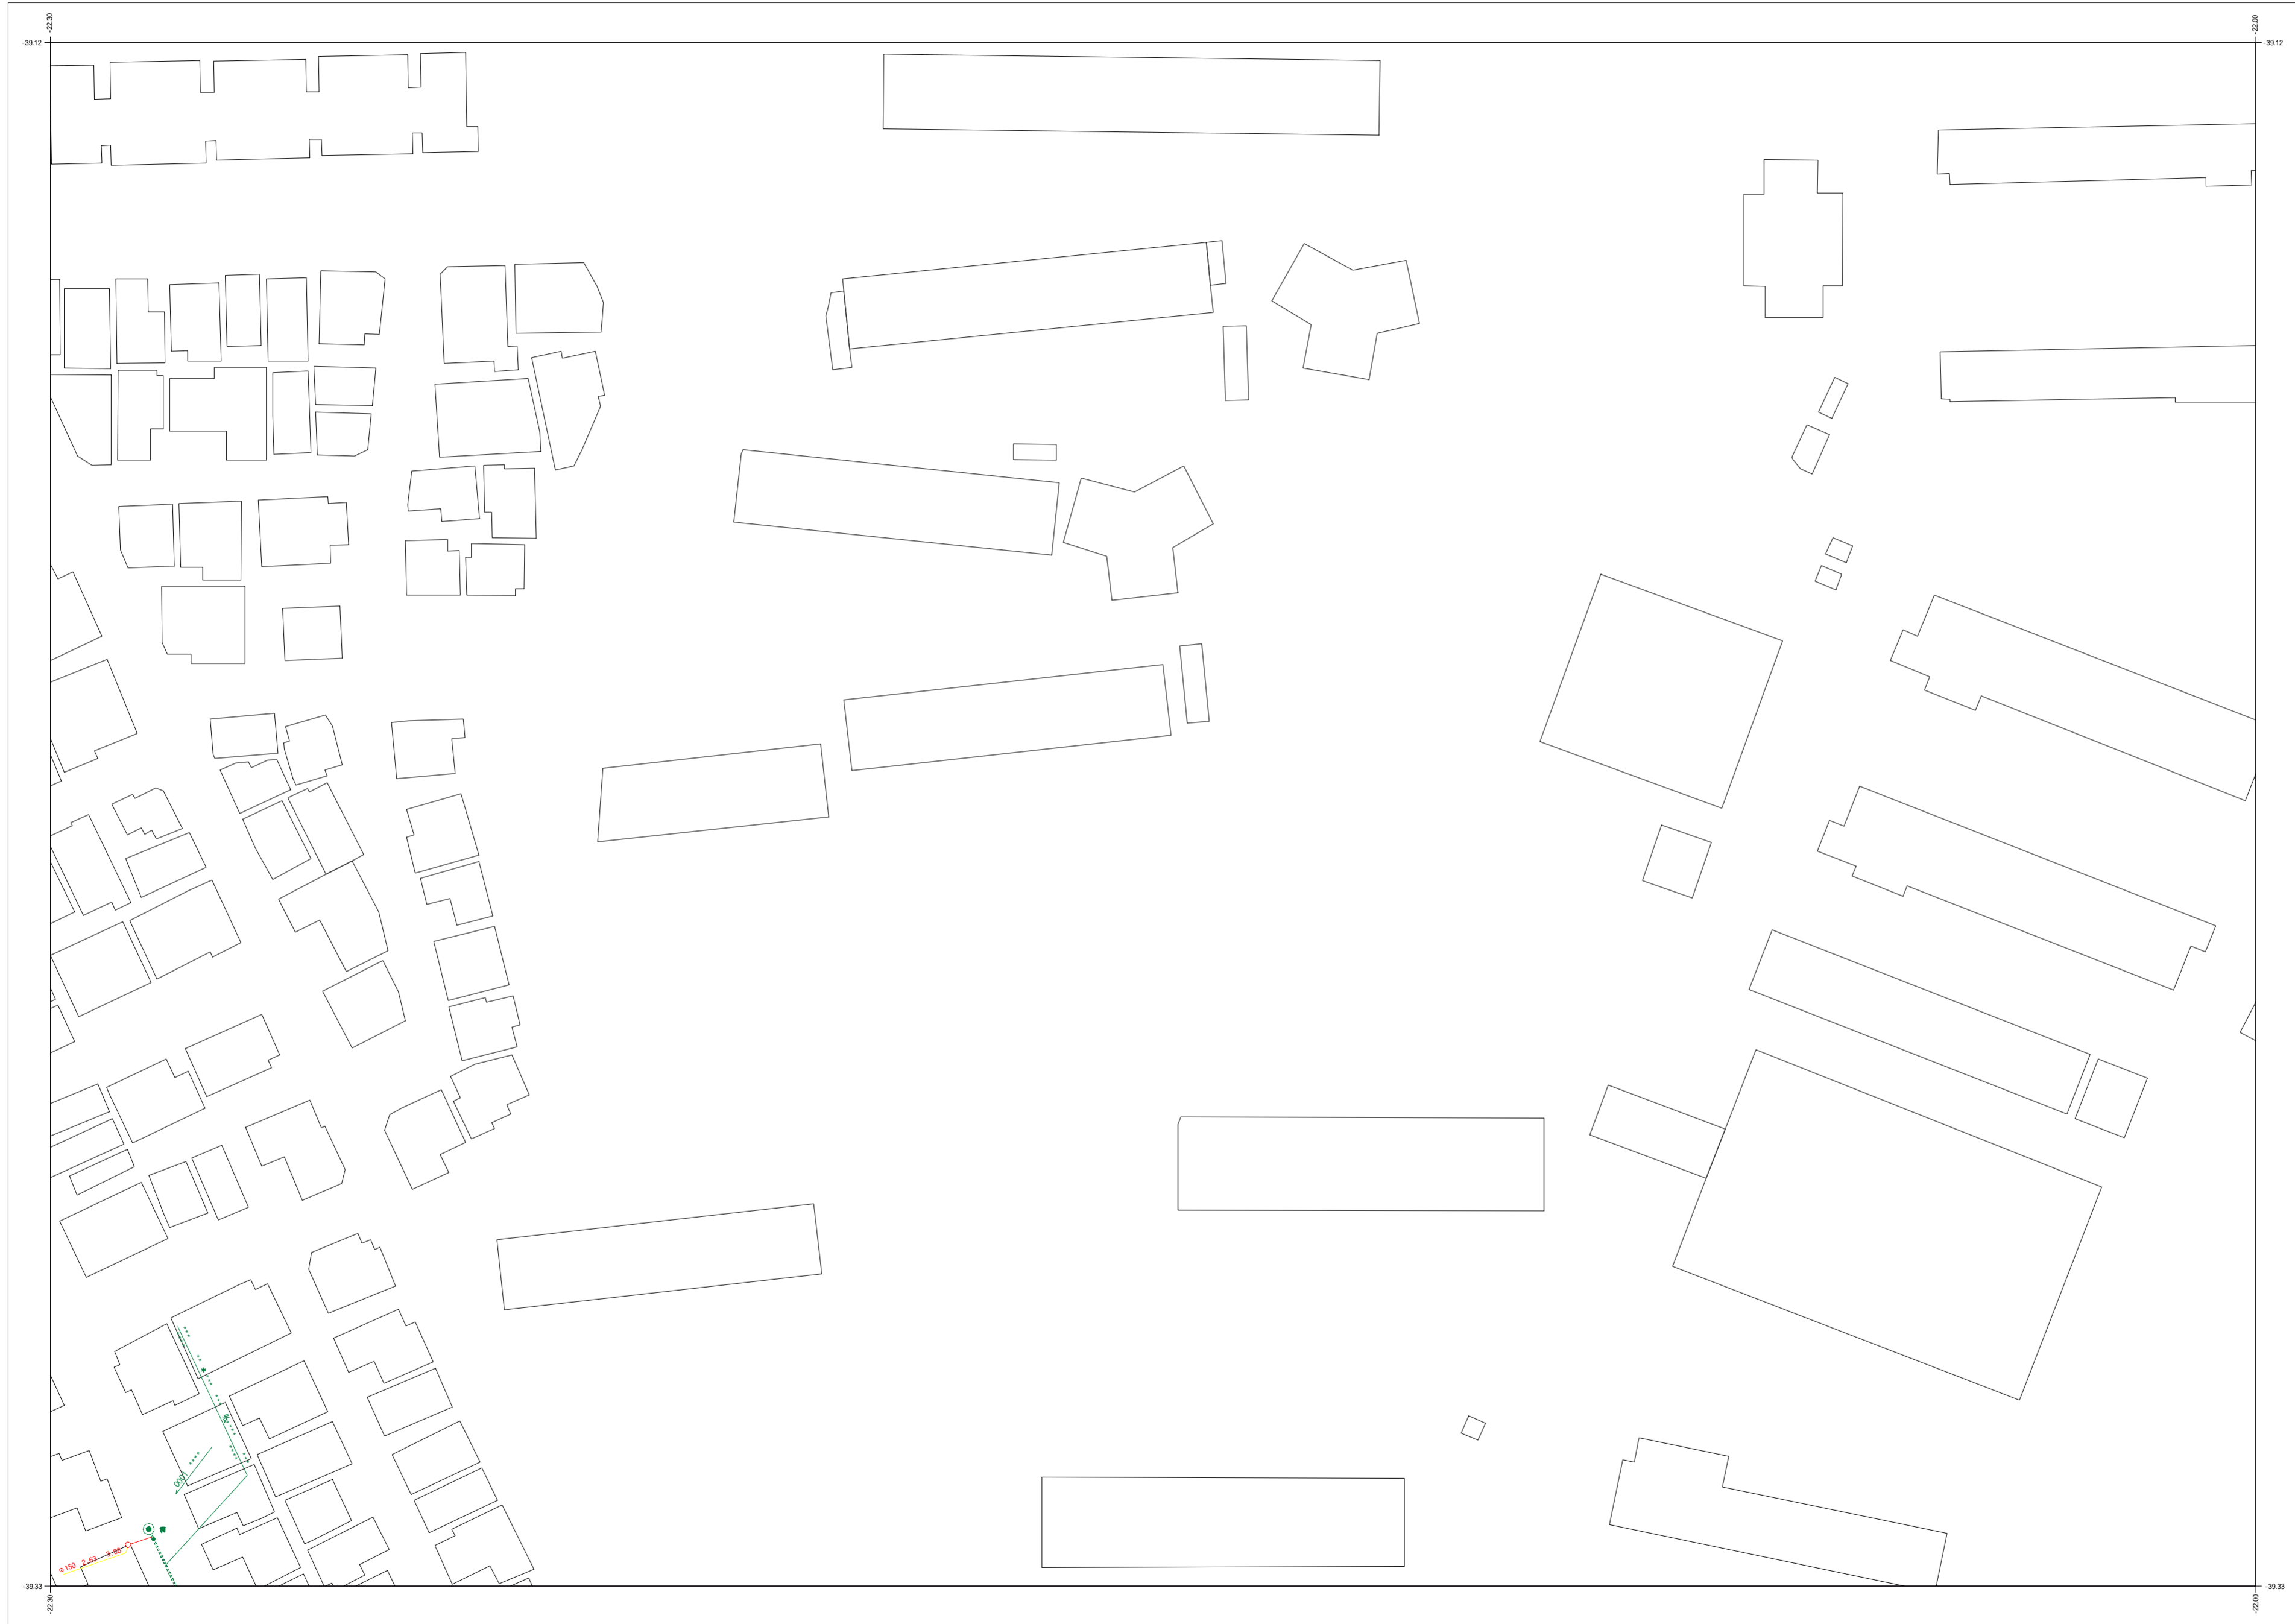

B022	B023	
B032	B033	

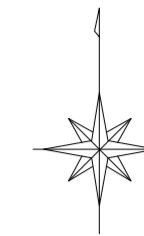

凡例	
種別	記号
<b>マンホール</b>	
0号マンホール (内径7.5cm)	⊙
1号マンホール (内径9.0cm)	●
2号マンホール (内径12.0cm)	○
3号マンホール (内径15.0cm)	⊕
4号マンホール (内径18.0cm)	⊗
5号マンホール (内法21.0×12.0cm)	⊞
6号マンホール (内法26.0×12.0cm)	⊟
特1号マンホール (内法6.0×9.0cm)	⊠
特2号マンホール (内法12.0×12.0cm)	⊡
特殊マンホール (内径5.0cm)	⊛
特殊マンホール (内径6.0cm)	⊜
特殊マンホール (内径7.0cm)	⊝
特殊マンホール (内径9.0cm)	⊞
特殊マンホール (内径15.0×15.0cm)	⊟
特殊マンホール (内径15.0×20.0cm)	⊠
特殊マンホール (内径27.0×27.0cm)	⊡
特殊マンホール (内径67.0×90.0cm)	⊛
特殊マンホール (内径不明)	⊜
組み立て2連マンホール	⊞
伏越マンホール	⊟
楕円マンホール	⊞
樹形マンホール	●
小口径マンホール	⊙
点検口	⊙
公樹マンホール	○
角樹マンホール	□
不明マンホール	⊙
流域下水マンホール	⊙
都下水マンホール	⊙
吐口	⊙
備心	○
<b>管渠</b>	
汚水幹線	———
汚水枝線	- - - - -
雨水幹線	⋯⋯⋯
雨水枝線	- · - · -
合流幹線	———
合流枝線	———
副管	⊞
流下矢印	▶
起点シンボル	●
転移記号	*
<b>樹</b>	
汚水樹	—○—
L型汚水樹	—○—
宅内雨水樹	—○—
L型宅内雨水樹	—○—
道路排水樹	—■—
道路排水浸透樹 EGSU	—○—
<b>表示例</b>	
<small>上流土盛り 材質 口径 勾配 距離 下流土盛り</small> 	
<small>上流管底高 管路番号 下流管底高</small> 	
<small>*** 表示は情報不明を意味します</small>	
<small>高さの基準はT.Pです</small>	

令和六年三月作成

狛江市環境部下水道課

この下水道台帳は工事竣工図を基に作成したものであり、現地の下水道施設と必ずしも整合するものではありません。この場合は、現地を優先します。