


狛江市公共下水道台帳平面図




| | |
|------|------|
| B033 | |
| B043 | B044 |
| B053 | B054 |

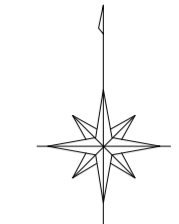

| 凡例 | |
|--|-----------|
| 種別 | 記号 |
| マンホール | |
| 0号マンホール (内径7.5cm) | ⊙ |
| 1号マンホール (内径9.0cm) | ⊕ |
| 2号マンホール (内径12.0cm) | ⊗ |
| 3号マンホール (内径15.0cm) | ⊘ |
| 4号マンホール (内径18.0cm) | ⊙ |
| 5号マンホール (内径21.0cm) | ⊕ |
| 6号マンホール (内径26.0cm) | ⊗ |
| 特1号マンホール (内径6.0x9.0cm) | ⊕ |
| 特2号マンホール (内径12.0x12.0cm) | ⊗ |
| 特殊マンホール (内径5.0cm) | ⊙ |
| 特殊マンホール (内径6.0cm) | ⊕ |
| 特殊マンホール (内径7.0cm) | ⊗ |
| 特殊マンホール (内径9.0cm) | ⊘ |
| 特殊マンホール (内径15.0x15.0cm) | ⊕ |
| 特殊マンホール (内径15.0x20.0cm) | ⊗ |
| 特殊マンホール (内径27.0x27.0cm) | ⊘ |
| 特殊マンホール (内径67.0x90.0cm) | ⊙ |
| 特殊マンホール (内径不明) | ⊕ |
| 組み立て2連マンホール | ⊗ |
| 伏越マンホール | ⊗ |
| 楕円マンホール | ⊕ |
| 楕形マンホール | ⊕ |
| 小口径マンホール | ⊕ |
| 点検口 | ⊕ |
| 公樹マンホール | ⊕ |
| 角樹マンホール | ⊕ |
| 不明マンホール | ⊕ |
| 流域下水マンホール | ⊕ |
| 都下水マンホール | ⊕ |
| 吐口 | ⊕ |
| 備心 | ⊕ |
| 管渠 | |
| 汚水幹線 | — — — — — |
| 汚水枝線 | - - - - - |
| 雨水幹線 | ⋯⋯⋯ |
| 雨水枝線 | - - - - - |
| 合流幹線 | — — — — — |
| 合流枝線 | - - - - - |
| 副管 | ⊕ |
| 流下矢印 | ▶ |
| 起点シンボル | ● |
| 転移記号 | * |
| 樹 | |
| 汚水樹 | —○ |
| L型汚水樹 | —○ |
| 宅内雨水樹 | —○ |
| L型宅内雨水樹 | —○ |
| 道路排水樹 | —■ |
| 道路排水浸透樹 EGSU | —■ |
| 表示例 | |
| <small>上流土盛り 材質 口径 勾配 距離 下流土盛り</small> <small>● 2.53 100 0.00 24.70 2.53</small> <small>⊕ 38.306 100 0.00</small> <small>上流管底高 管径 管底高 下流管底高</small> <small>*** 表示は情報不明を意味します</small> | |
| <small>高さの基準はTPです</small> <small>管底高</small> <small>管径</small> <small>管底高</small> | |

令和六年三月作成
 狛江市環境部下水道課

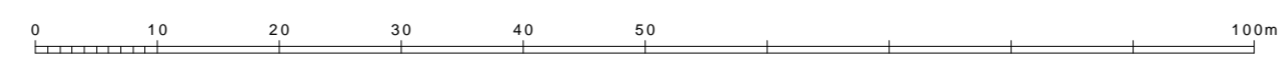

この下水道台帳は工事竣工図を基に作成したものであり、
 現地の下水道施設と必ずしも整合するものではありません。
 この場合は、現地を優先します。