



狛江市公共下水道台帳平面図

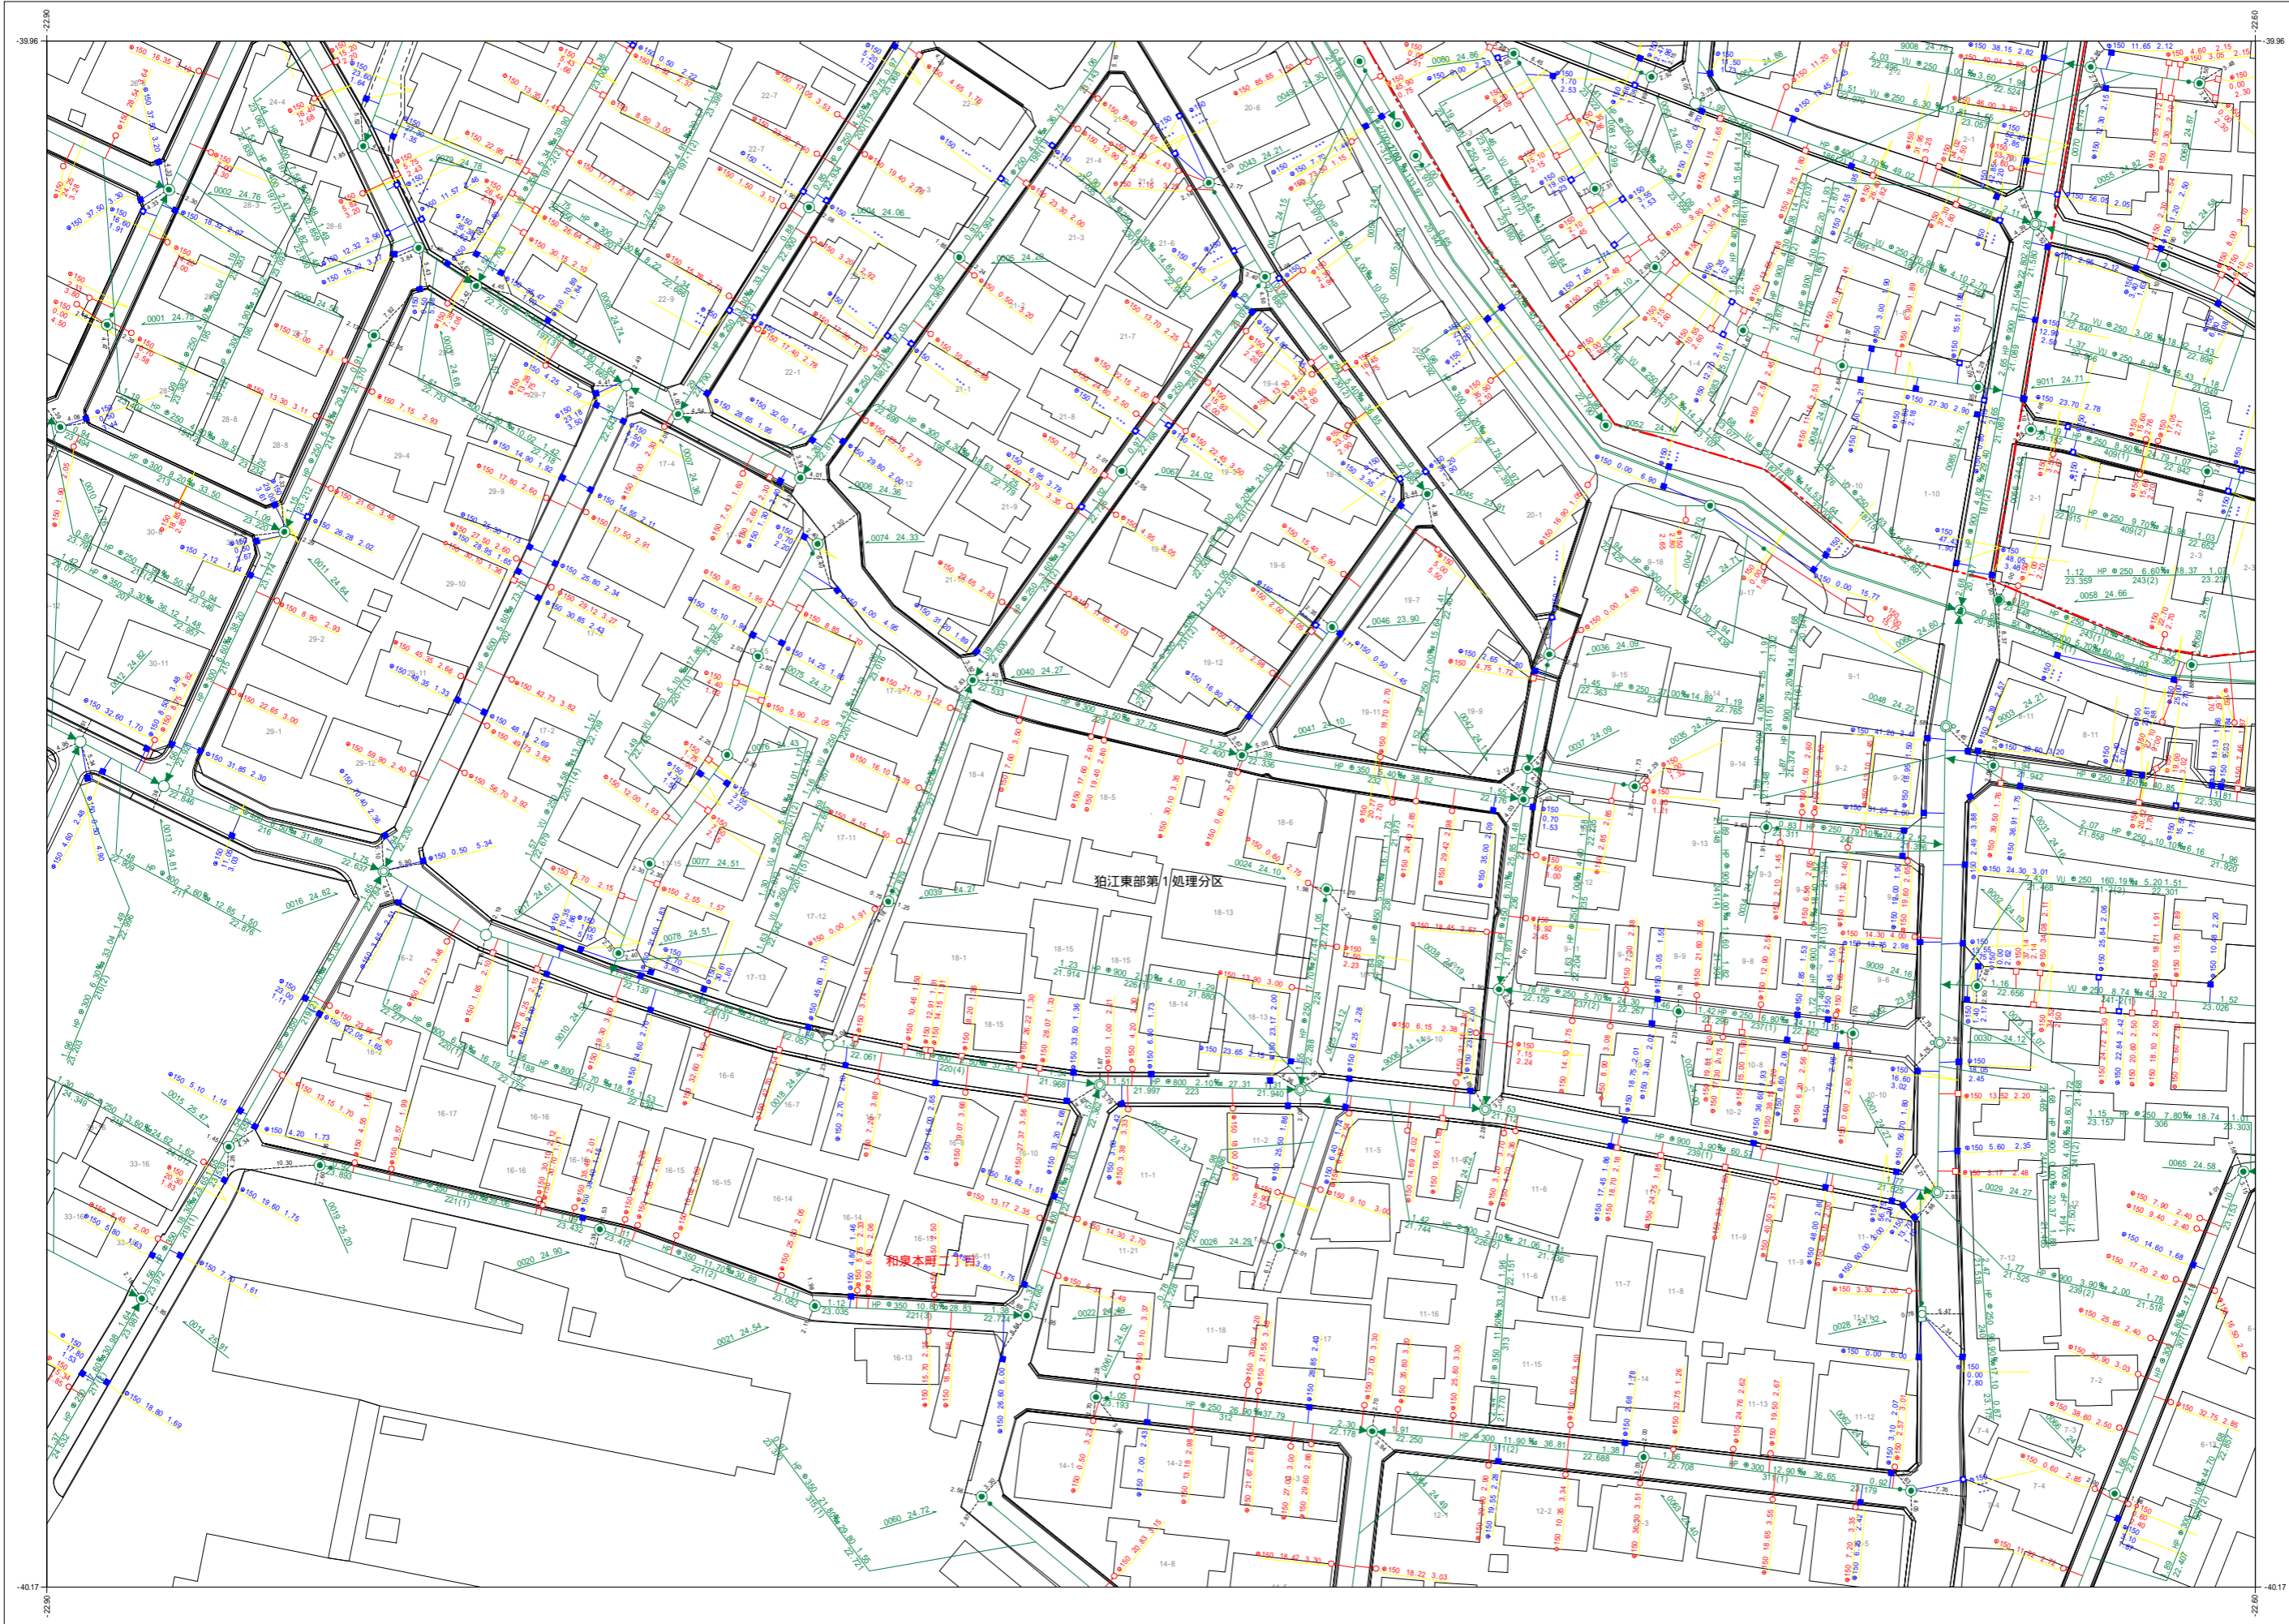

A060	B051	B052
A070	B061	B062
A080	B071	B072

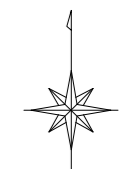


令和五年三月作成
狛江市環境部下水道課

種別	記号
マンホール	
管渠	
汚水幹線	———
汚水枝線	———
雨水幹線	———
雨水枝線	———
合流幹線	———
合流枝線	———
副管	———
流下矢印	▶
起点シンボル	●
転移記号	●
樹	
汚水樹	○
L型汚水樹	⊠
宅内雨水樹	○
L型宅内雨水樹	⊠
道路排水樹	⊡
道路排水樹	⊡

表示例

高木の基準はT.P.です

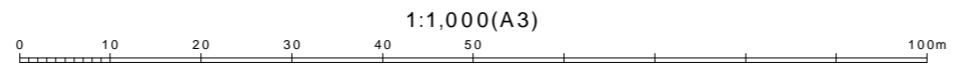

1:1,000(A3)

この下水道台帳は工事竣工図を基に作成したものであり、
 現地の下水道施設と必ずしも整合するものではありません。
 この場合は、現地を優先します。