


狛江市公共下水道台帳平面図



| | | |
|------|------|------|
| A098 | A099 | A100 |
| C008 | C009 | C010 |
| C018 | C019 | C020 |

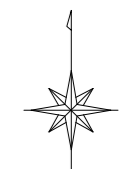


令和五年三月作成
狛江市環境部下水道課

| 種別 | 記号 |
|-----------------------|----|
| マンホール | |
| 0号マンホール (内径75mm) | ○ |
| 1号マンホール (内径90mm) | ○ |
| 2号マンホール (内径120mm) | ○ |
| 3号マンホール (内径150mm) | ○ |
| 4号マンホール (内径180mm) | ○ |
| 5号マンホール (内径210×120mm) | ○ |
| 6号マンホール (内径260×120mm) | ○ |
| 特殊マンホール (内径60×90mm) | ○ |
| 特殊マンホール (内径120×120mm) | ○ |
| 特殊マンホール (内径50mm) | ○ |
| 特殊マンホール (内径60mm) | ○ |
| 特殊マンホール (内径80mm) | ○ |
| 特殊マンホール (内径150×150mm) | ○ |
| 特殊マンホール (内径150×200mm) | ○ |
| 特殊マンホール (内径270×270mm) | ○ |
| 特殊マンホール (内径70×90mm) | ○ |
| 特殊マンホール (内径不明) | ○ |
| 組み立て式マンホール | ○ |
| 伏せマンホール | ○ |
| 橋行マンホール | ○ |
| 樹形マンホール | ○ |
| 小口径マンホール | ○ |
| 点検口 | ○ |
| 公樹マンホール | ○ |
| 角樹マンホール | ○ |
| 不明マンホール | ○ |
| 流域下水マンホール | ○ |
| 都下水マンホール | ○ |
| 吐口 | ○ |
| 備心 | ○ |
| 管渠 | |
| 汚水幹線 | — |
| 汚水枝線 | — |
| 雨水幹線 | — |
| 雨水枝線 | — |
| 合流幹線 | — |
| 合流枝線 | — |
| 副管 | — |
| 流下矢印 | ▶ |
| 起点シンボル | ● |
| 転移記号 | ● |
| 樹 | |
| 汚水樹 | ○ |
| L型汚水樹 | ○ |
| 宅内雨水樹 | ○ |
| L型宅内雨水樹 | ○ |
| 道端排水樹 | ○ |
| 道端排水樹 | ○ |

表示例

高市の基準はT.P.です

1:1,000(A3)

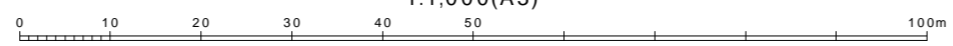

この下水道台帳は工事竣工図を基に作成したものであり、
現地の下水道施設と必ずしも整合するものではありません。
この場合は、現地を優先します。