
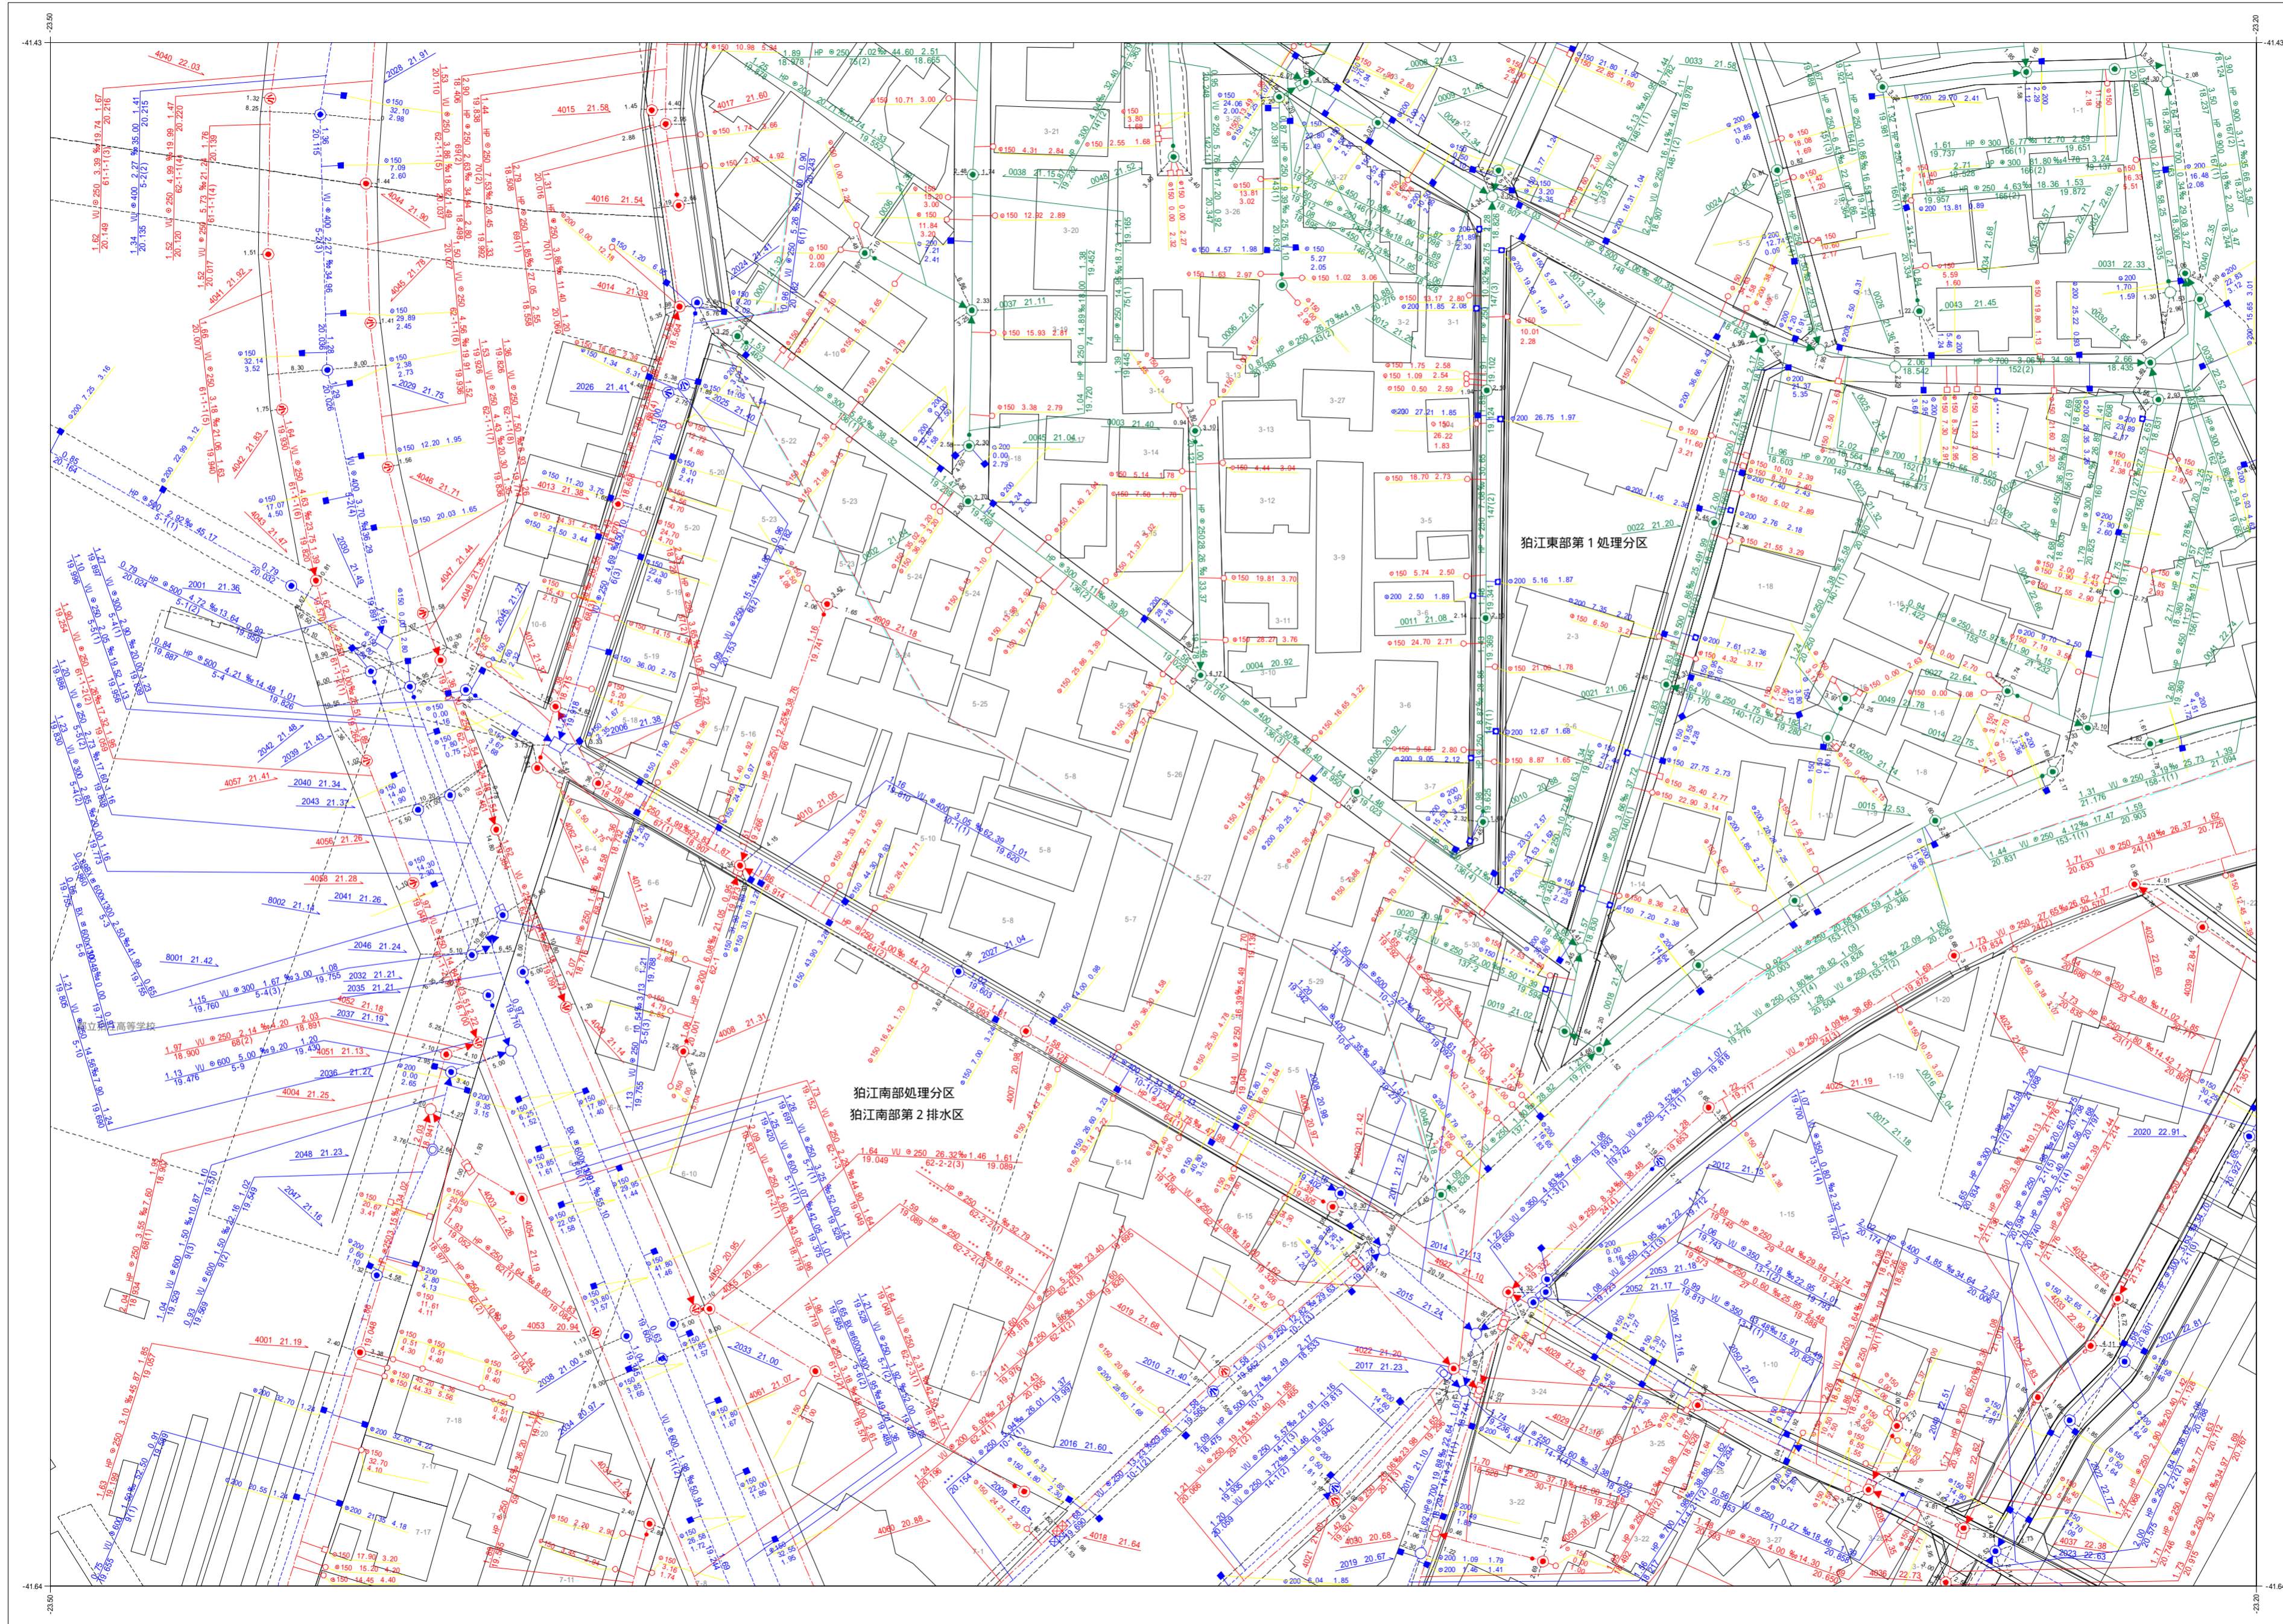


狛江市公共下水道台帳平面図

C028	C029	C030
C038	C039	C040
C048	C049	C050

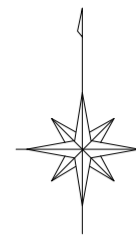

種別	記号
マンホール	
0号マンホール (内径7.5cm)	○
1号マンホール (内径9.0cm)	●
2号マンホール (内径12.0cm)	○
3号マンホール (内径15.0cm)	⊕
4号マンホール (内径18.0cm)	⊗
5号マンホール (内法210×120cm)	⊞
6号マンホール (内法260×120cm)	⊠
特1号マンホール (内法60×90cm)	⊡
特2号マンホール (内法120×120cm)	⊣
特殊マンホール (内径5.0cm)	●
特殊マンホール (内径6.0cm)	●
特殊マンホール (内径7.0cm)	●
特殊マンホール (内径9.0cm)	●
特殊マンホール (内径150×150cm)	⊞
特殊マンホール (内径150×200cm)	⊠
特殊マンホール (内径270×270cm)	⊞
特殊マンホール (内径670×900cm)	⊞
特殊マンホール (内径不明)	○
組み立て2連マンホール	⊞
伏越マンホール	⊞
楕円マンホール	⊞
樹形マンホール	●
小口径マンホール	○
点検口	⊞
公樹マンホール	○
角樹マンホール	○
不明マンホール	○
流域下マンホール	⊞
都下水マンホール	⊞
吐口	⊞
備心	○
管渠	
汚水幹線	———
汚水枝線	- - - - -
雨水幹線	———
雨水枝線	- - - - -
合流幹線	———
合流枝線	- - - - -
副管	□
流下矢印	▶
起点シンボル	●
転移記号	*
樹	
汚水樹	○
L型汚水樹	□
宅内雨水樹	○
L型宅内雨水樹	□
道路排水樹	■
道路排水浸透樹 EGM	■
表示例	
上流土盛り 材質 口径 勾配 距離 下流土盛り	○ 150 300 1.0% 20.00m 150 300
上流管底 管底番号 管底番号 下流管底高	150 300 150 300
* 表示は情報不明を意味します	
高さの基準はT.Pです	

この下水道台帳は工事竣工図を基に作成したものであり、
 現地の下水道施設と必ずしも合致するものではありません。
 この場合は、現地を優先します。