


狛江市公共下水道台帳平面図




C059	C060	D051
	C070	D061

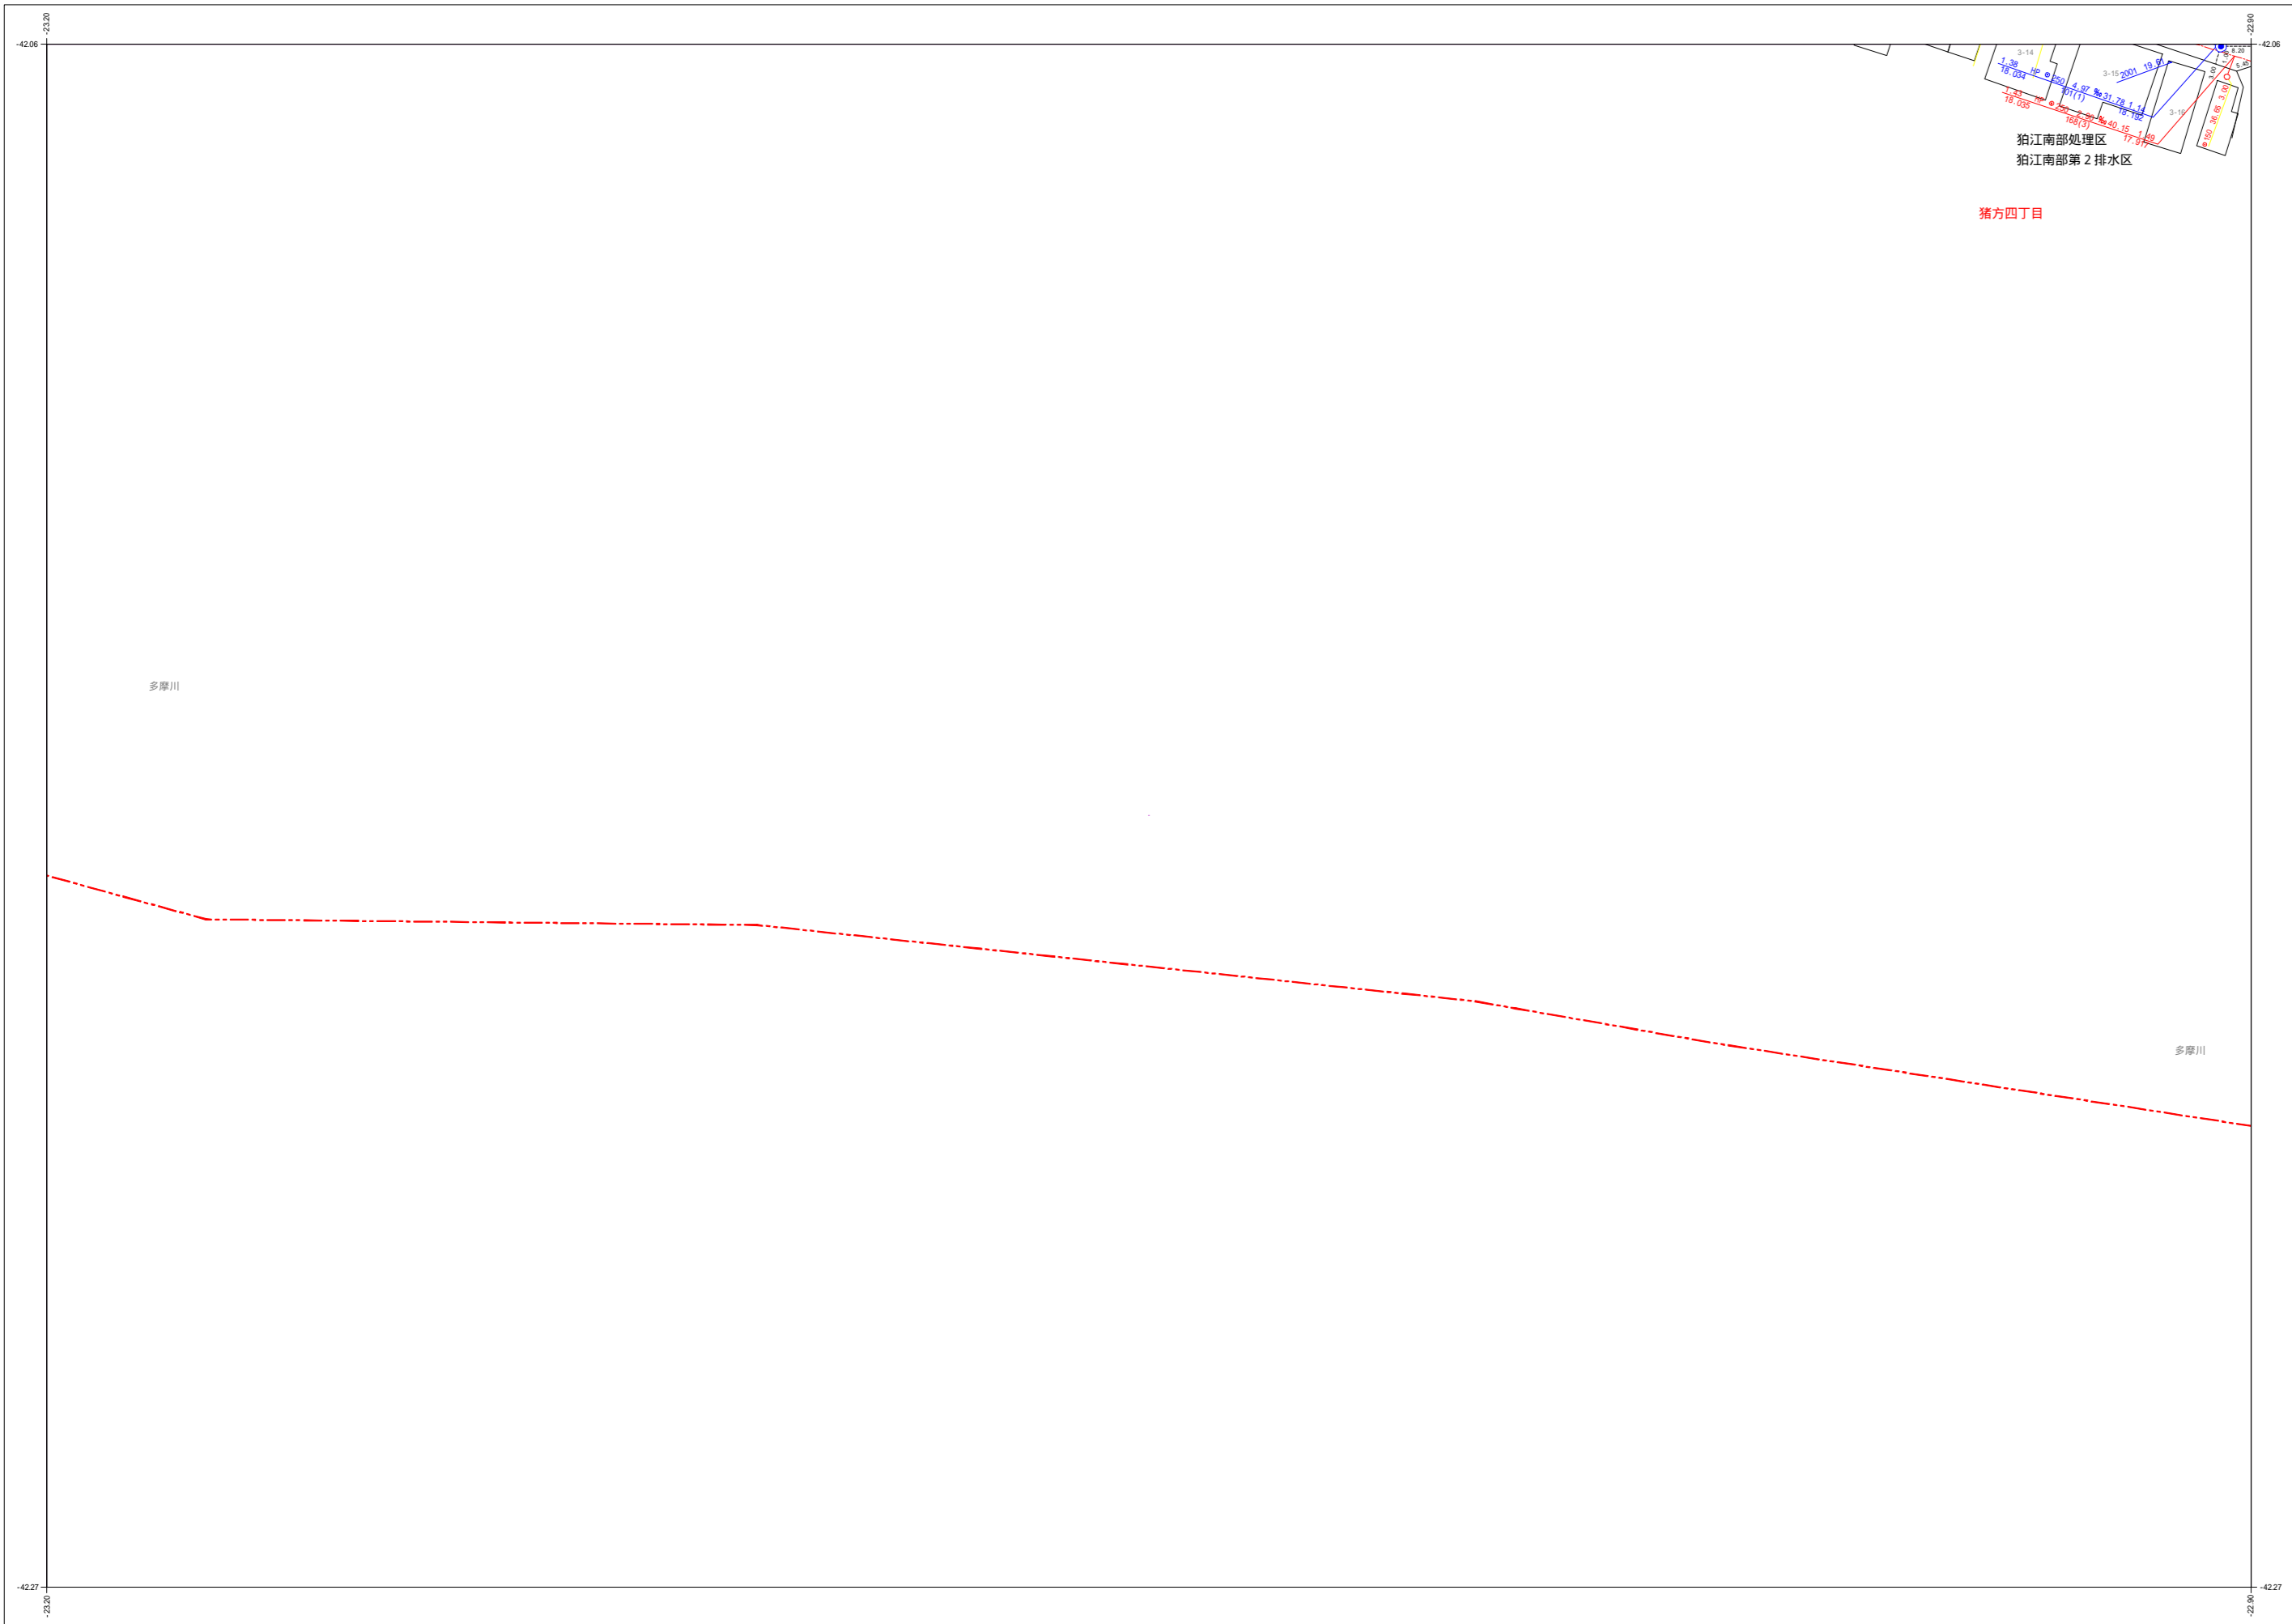

凡例	
種別	記号
マンホール	
0号マンホール (内径75mm)	⊙
1号マンホール (内径90mm)	⊙
2号マンホール (内径120mm)	○
3号マンホール (内径150mm)	⊙
4号マンホール (内径180mm)	⊕
5号マンホール (内径210×120mm)	⊞
6号マンホール (内径260×120mm)	□
特殊マンホール (内径60×90mm)	⊞
特殊マンホール (内径120×120mm)	⊞
特殊マンホール (内径50mm)	⊙
特殊マンホール (内径60mm)	⊙
特殊マンホール (内径90mm)	⊕
特殊マンホール (内径90mm)	⊞
特殊マンホール (内径150×150mm)	⊞
特殊マンホール (内径150×200mm)	⊞
特殊マンホール (内径270×270mm)	⊞
特殊マンホール (内径670×900mm)	○
特殊マンホール (内径不明)	□
組み立て2層マンホール	⊞
伏越マンホール	⊞
横形マンホール	⊞
樹形マンホール	●
小口径マンホール	⊙
点検口	⊙
公樹マンホール	○
角樹マンホール	□
不明マンホール	⊙
流域下水マンホール	⊞
都下水マンホール	⊞
吐口	⊞
備心	○
管渠	
汚水幹線	===
汚水枝線	---
雨水幹線	===
雨水枝線	---
合流幹線	===
合流枝線	---
副管	□
流下矢印	▶
起点シンボル	●
転移記号	★
樹	
汚水樹	—○
L型汚水樹	—□
宅内雨水樹	—○
L型宅内雨水樹	—□
道路排水樹	—■
道路排水遊水樹	—□
表示例	
<small>高京の基準はT.P.です</small>	

令和五年三月作成

狛江市環境部下水道課

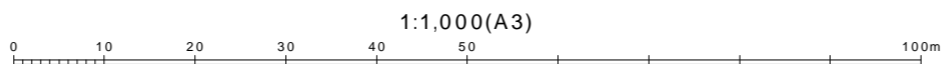

この下水道台帳は工事竣工図を基に作成したものであり、
 現地の下水道施設と必ずしも整合するものではありません。
 この場合は、現地を優先します。