


# 狛江市公共下水道台帳平面図




B003	B004
D003	D004
D013	D014

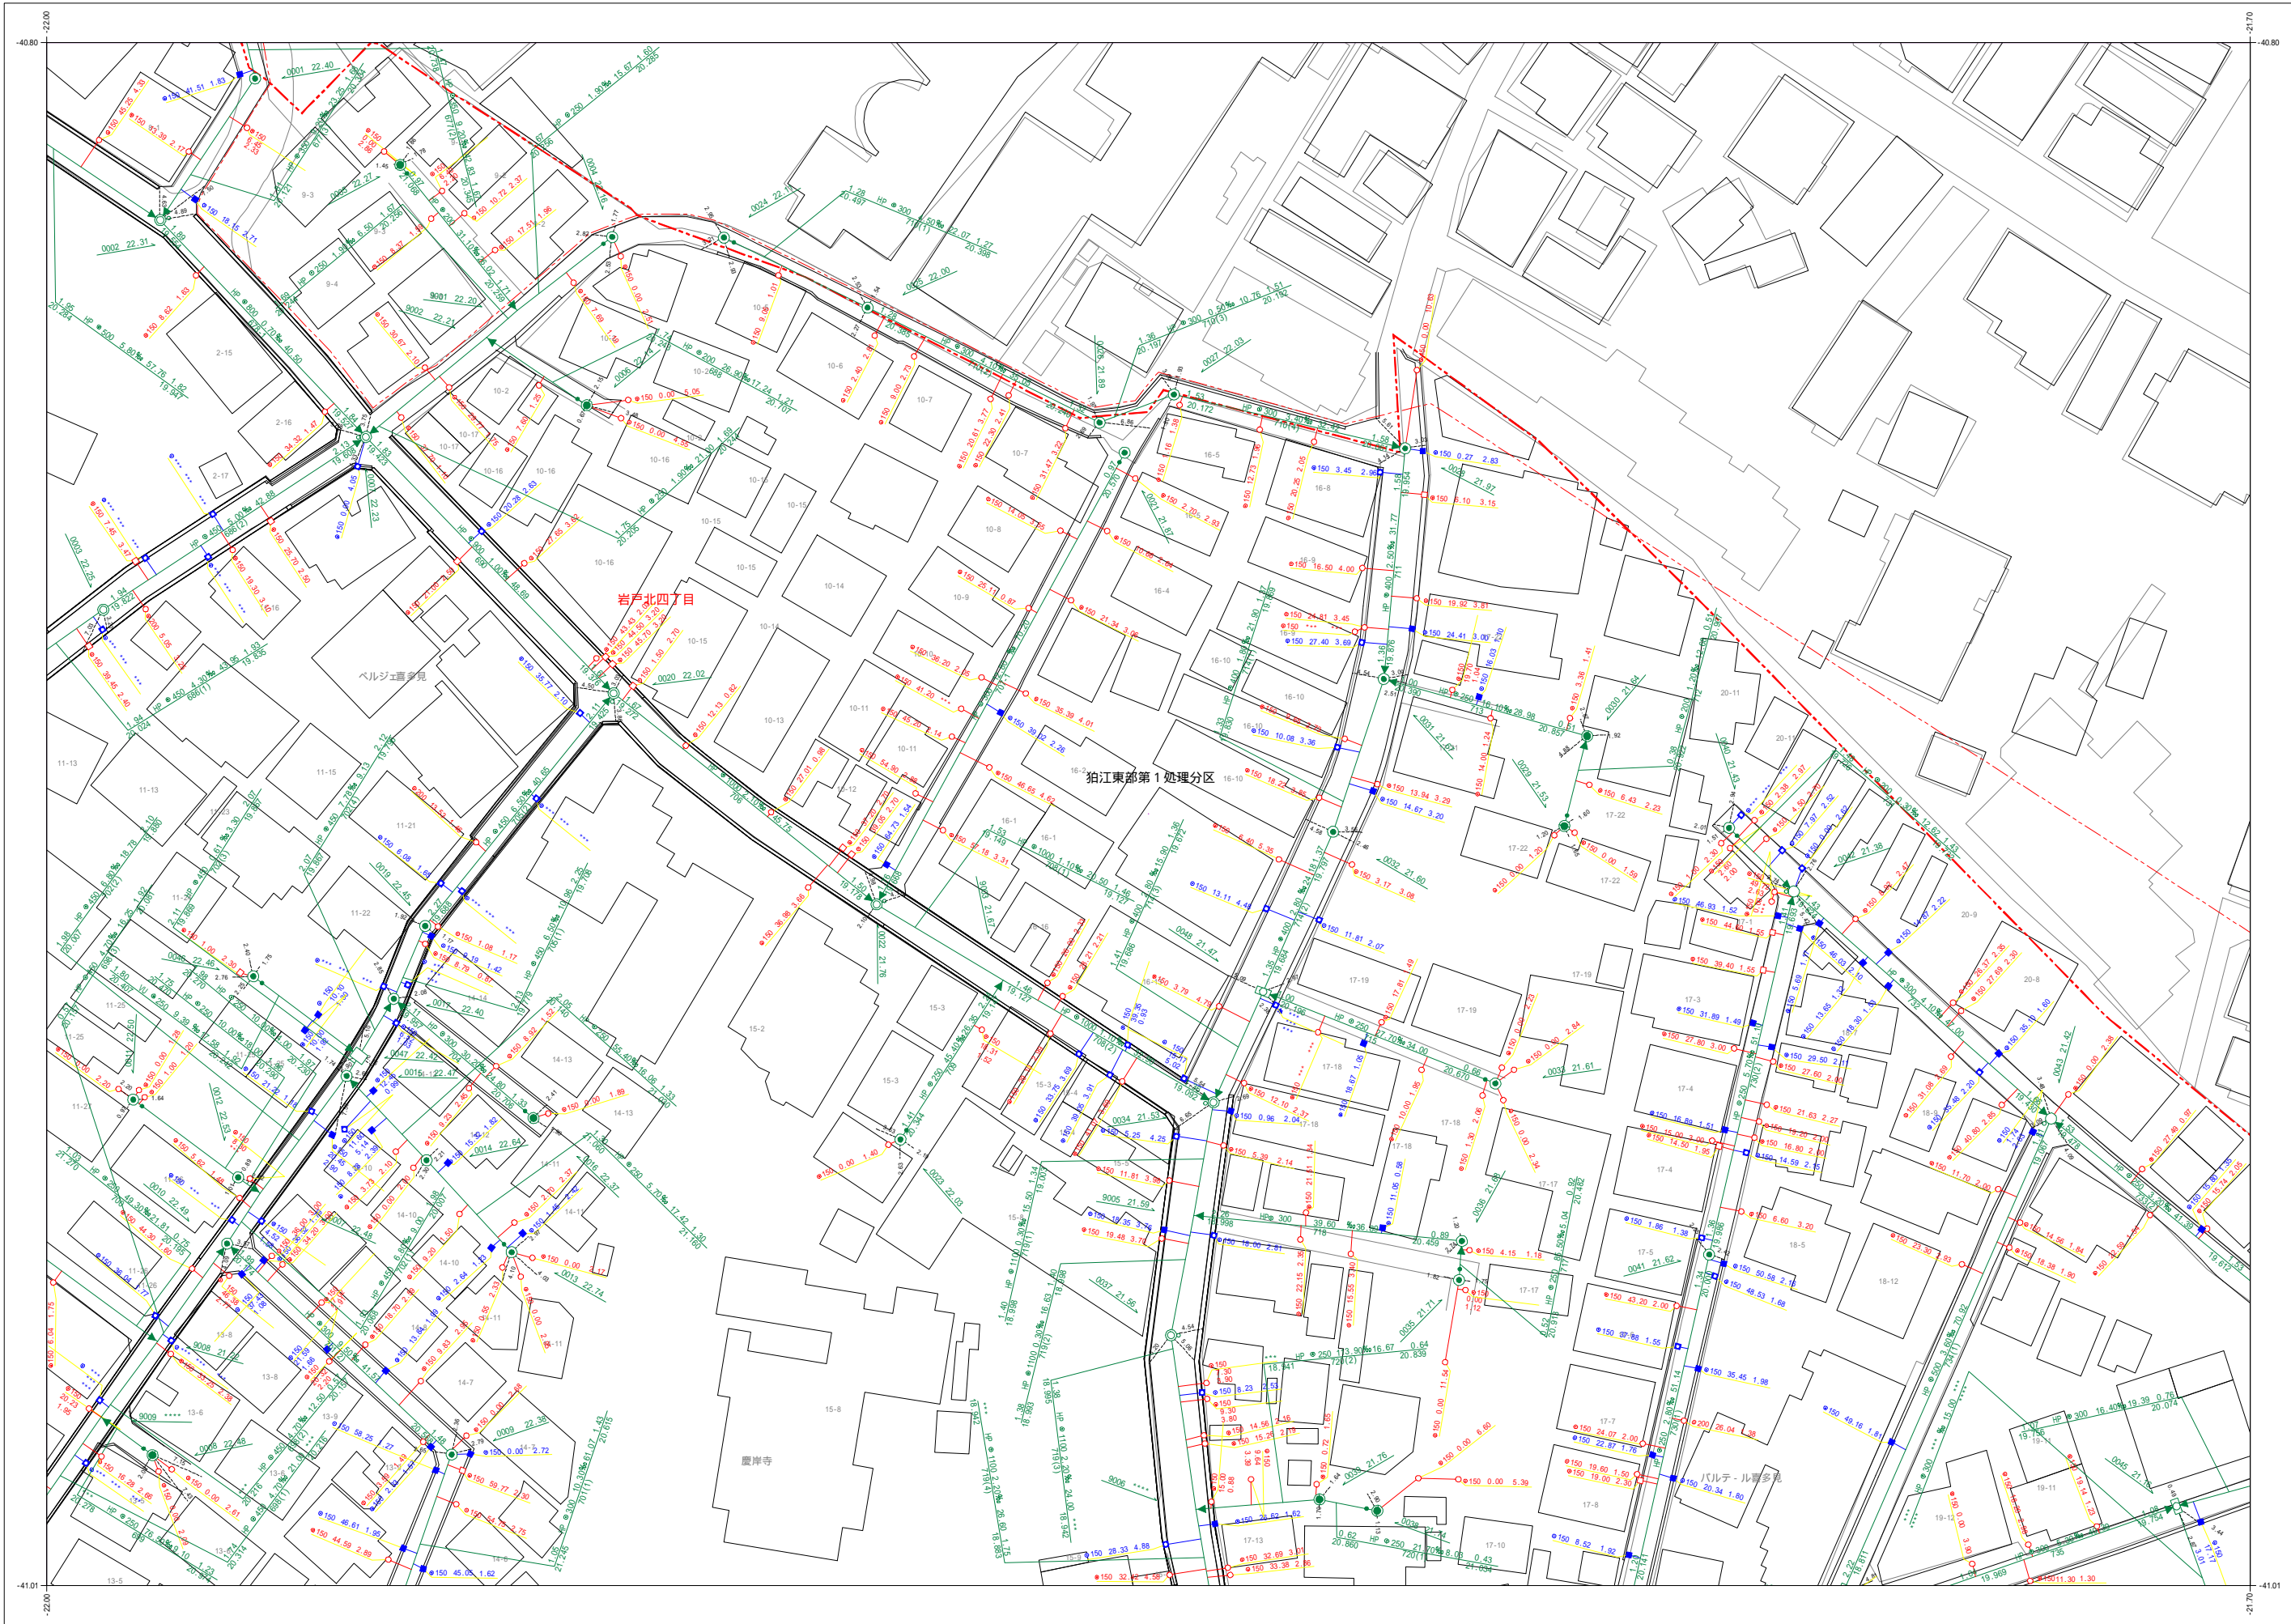

凡例	
種別	記号
<b>マンホール</b>	
0号マンホール (内径75mm)	○
1号マンホール (内径90mm)	⊙
2号マンホール (内径120mm)	⊖
3号マンホール (内径150mm)	⊕
4号マンホール (内径180mm)	⊗
5号マンホール (内径210×120mm)	⊠
6号マンホール (内径260×120mm)	⊡
特1号マンホール (内径60×90mm)	⊞
特2号マンホール (内径120×120mm)	⊟
特3号マンホール (内径150mm)	⊠
特4号マンホール (内径60mm)	⊞
特5号マンホール (内径90mm)	⊟
特6号マンホール (内径150×150mm)	⊡
特7号マンホール (内径150×200mm)	⊟
特8号マンホール (内径270×270mm)	⊠
特9号マンホール (内径670×900mm)	⊞
特10号マンホール (内径270mm)	⊟
組み立て式マンホール	⊞
伏越マンホール	⊞
橋行マンホール	⊞
樹形マンホール	●
小口径マンホール	⊖
点検口	⊞
公樹マンホール	○
角樹マンホール	□
不明マンホール	⊞
流域下水マンホール	⊞
都下水マンホール	⊞
吐口	⊞
備心	○
<b>管渠</b>	
汚水幹線	———
汚水枝線	———
雨水幹線	———
雨水枝線	———
合流幹線	———
合流枝線	———
副管	———
流下矢印	▶
起点シンボル	●
転移記号	●
<b>樹</b>	
汚水樹	○
L型汚水樹	□
宅内雨水樹	○
L型宅内雨水樹	□
道路排水樹	■
道路排水樹	■
<b>表示例</b>	

令和五年三月作成  
狛江市環境部下水道課

1:1,000(A3)

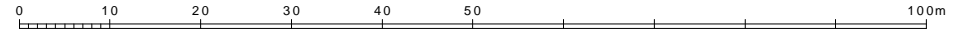

この下水道台帳は工事竣工図を基に作成したものであり、  
 現地の下水道施設と必ずしも整合するものではありません。  
 この場合は、現地を優先します。

D004

高木の基準はT.P.です