


狛江市公共下水道台帳平面図




D004	D005	D006
D014	D015	
D024	D025	

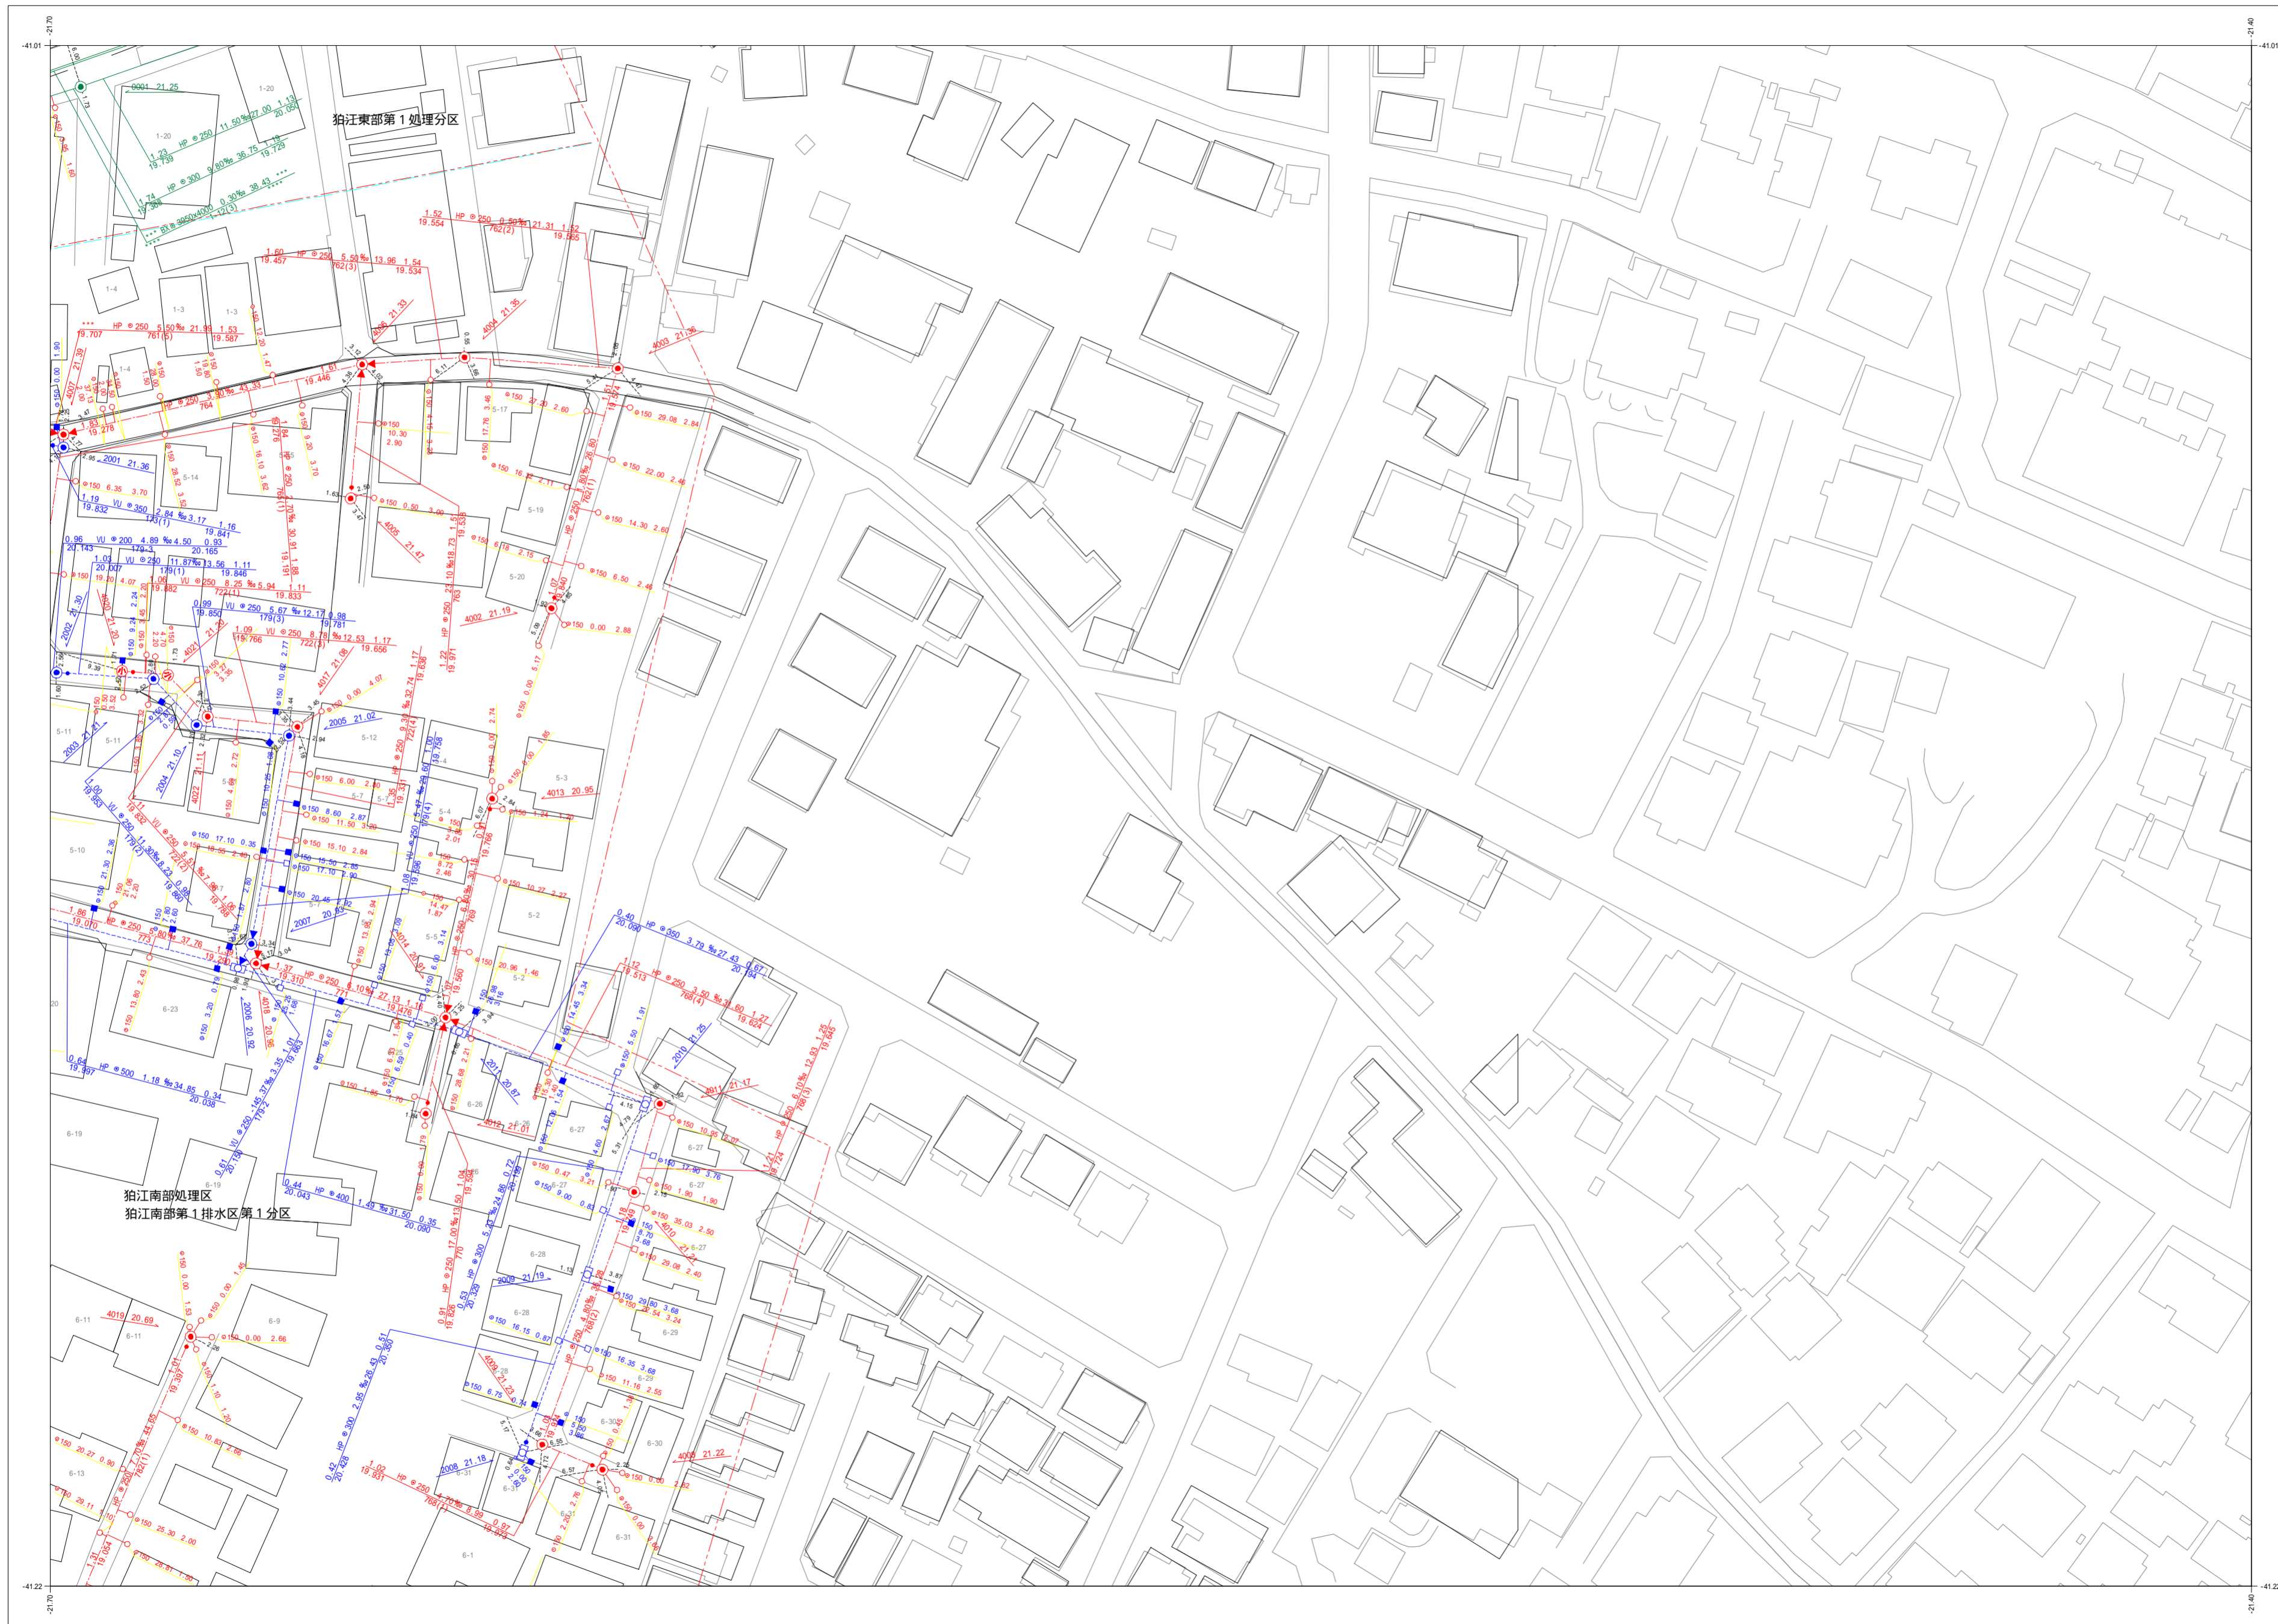

種別	記号
マンホール	
0号マンホール (内径7.5cm)	⊙
1号マンホール (内径9.0cm)	⊙
2号マンホール (内径12.0cm)	⊙
3号マンホール (内径15.0cm)	⊙
4号マンホール (内径18.0cm)	⊙
5号マンホール (内法21.0×12.0cm)	⊙
6号マンホール (内法26.0×12.0cm)	⊙
特1号マンホール (内法6.0×9.0cm)	⊙
特2号マンホール (内法12.0×12.0cm)	⊙
特殊マンホール (内径5.0cm)	⊙
特殊マンホール (内径6.0cm)	⊙
特殊マンホール (内径7.0cm)	⊙
特殊マンホール (内径9.0cm)	⊙
特殊マンホール (内径15.0×15.0cm)	⊙
特殊マンホール (内径15.0×20.0cm)	⊙
特殊マンホール (内径27.0×27.0cm)	⊙
特殊マンホール (内径67.0×9.0cm)	⊙
特殊マンホール (内径不明)	⊙
組み立て2連マンホール	⊙
伏越マンホール	⊙
楕円マンホール	⊙
楕形マンホール	⊙
小口径マンホール	⊙
点検口	⊙
公樹マンホール	⊙
角樹マンホール	⊙
不明マンホール	⊙
流域下水マンホール	⊙
都下水マンホール	⊙
吐口	⊙
備心	⊙
管渠	
汚水幹線	— — — — —
汚水枝線	— · — · — · —
雨水幹線	— — — — —
雨水枝線	— · — · — · —
合流幹線	— — — — —
合流枝線	— · — · — · —
副管	⊏
流下矢印	▶
起点シンボル	●
転移記号	*
樹	
汚水樹	— ○ —
L型汚水樹	— ○ —
宅内雨水樹	— ○ —
L型宅内雨水樹	— ○ —
道路排水樹	— ■ —
道路排水浸透樹 EGSU	— □ —
表示例	
上流土盛り 材質 口径 勾配 距離 下流土盛り	○ 2.33 2.5 2.30 2.30 24.70 2.5
上流管底高 管径番号 下流管底高	38.306 302-3(3) 38.66
*** 表示は情報不明を意味します	
管径	150 37.33 4.38
高さの基準はTPです	

令和六年三月作成
狛江市環境部下水道課

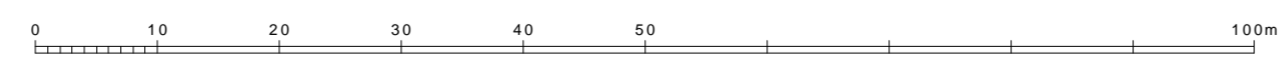

この下水道台帳は工事竣工図を基に作成したものであり、
現地の下水道施設と必ずしも整合するものではありません。
この場合は、現地を優先します。