
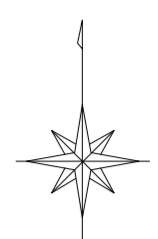


狛江市公共下水道台帳平面図

D011	D012	D013
D021	D022	D023
D031	D032	D033

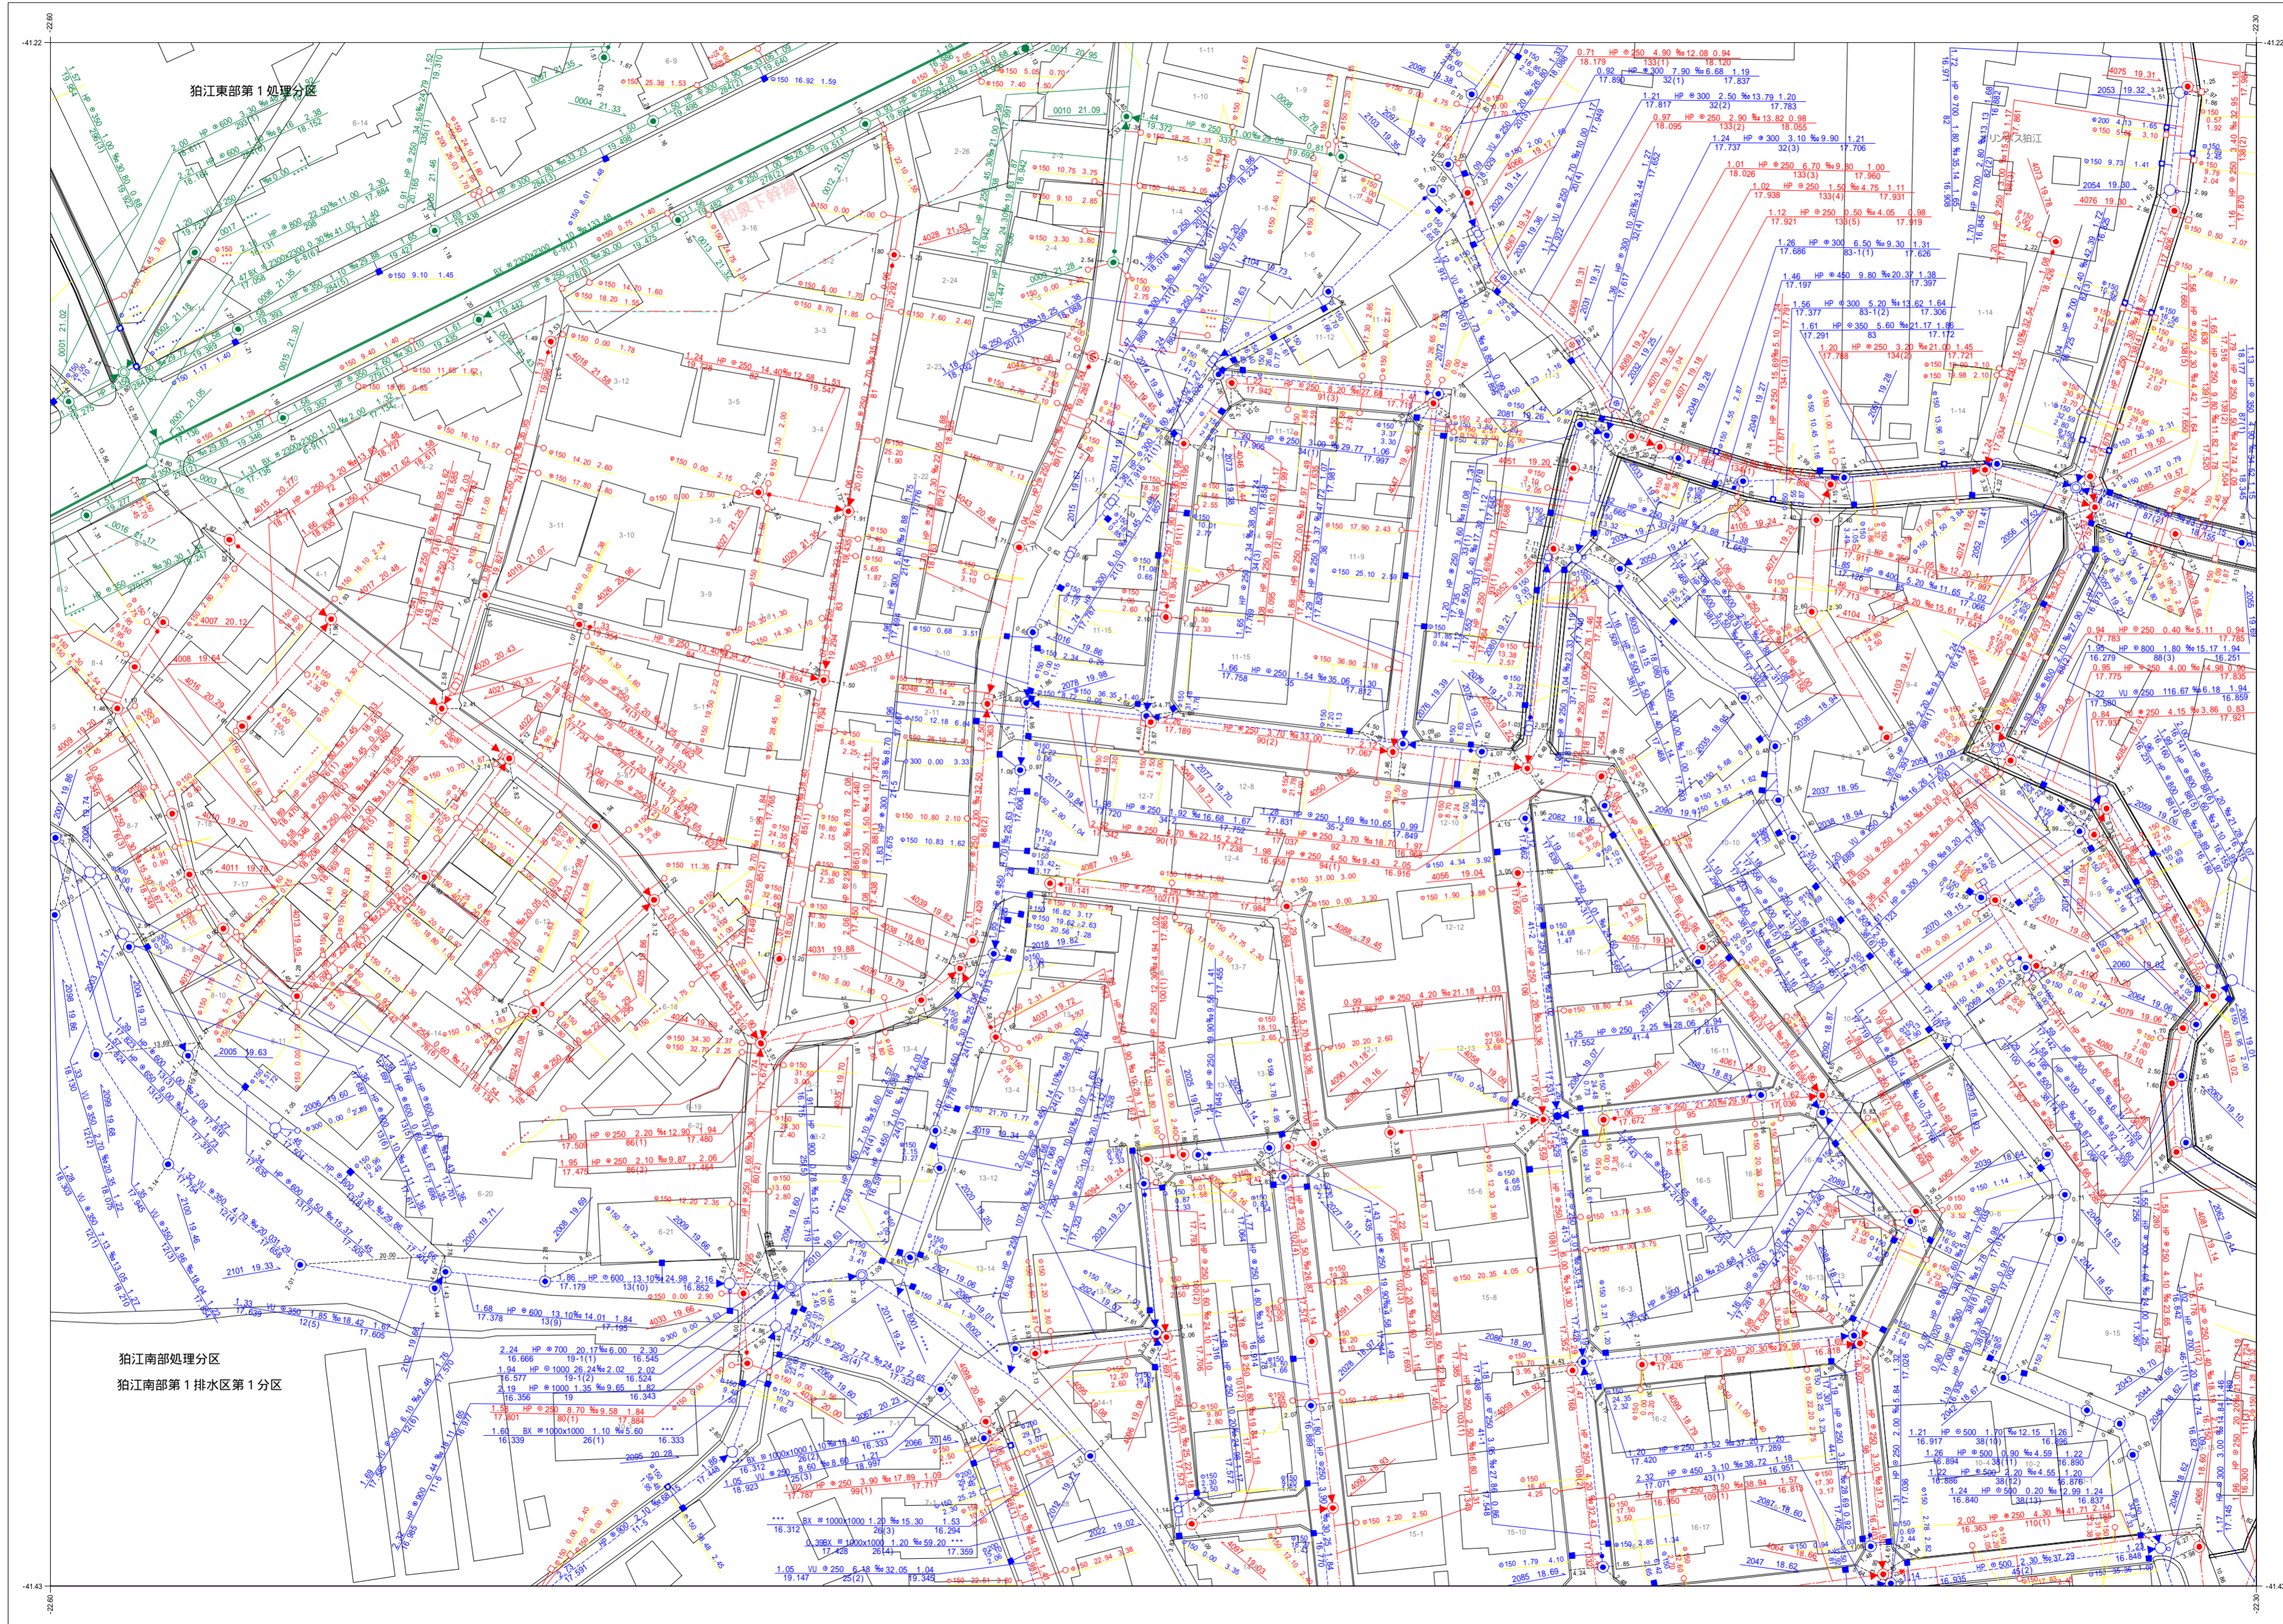

凡例	
種別	記号
マンホール	
0号マンホール (内径7.5cm)	○
1号マンホール (内径9.0cm)	●
2号マンホール (内径1.20m)	○
3号マンホール (内径1.50m)	○
4号マンホール (内径1.80m)	○
5号マンホール (内径2.10m)	○
6号マンホール (内径2.60m)	○
特1号マンホール (内径6.0x9.0cm)	□
特2号マンホール (内径1.20x1.20m)	□
特殊マンホール (内径5.0cm)	○
特殊マンホール (内径6.0cm)	○
特殊マンホール (内径7.0cm)	○
特殊マンホール (内径9.0cm)	○
特殊マンホール (内径1.50x1.50m)	□
特殊マンホール (内径1.50x2.00m)	□
特殊マンホール (内径2.00x2.70m)	□
特殊マンホール (内径6.0x9.0cm)	□
特殊マンホール (内径不明)	○
組み立て2連マンホール	□
伏越マンホール	□
楕円マンホール	○
樹形マンホール	●
小口径マンホール	○
点検口	○
公樹マンホール	○
角樹マンホール	○
不明マンホール	○
流域下水マンホール	○
都下水マンホール	○
吐口	○
備心	○
管渠	
污水幹線	—
污水枝線	—
雨水幹線	—
雨水枝線	—
合流幹線	—
合流枝線	—
副管	—
流下矢印	▶
起点シンボル	●
転移記号	*
樹	
汚水樹	○
L型汚水樹	○
宅内雨水樹	○
L型宅内雨水樹	○
道路排水樹	○
道路排水浸透樹	○
表示例	
上流土壌汚染 汚水 勾配 距離 下流土壌汚染	○—1.2%—20.00m—○
上流管底 管径 管番号 下流管底	○—150—33—4.38—○
** 表示は情報不明を意味します	
高さの基準はT.P.です	

この下水道台帳は工事竣工図を基に作成したものであり、
 現地の下水道施設と必ずしも整合するものではありません。
 この場合は、現地を優先します。