
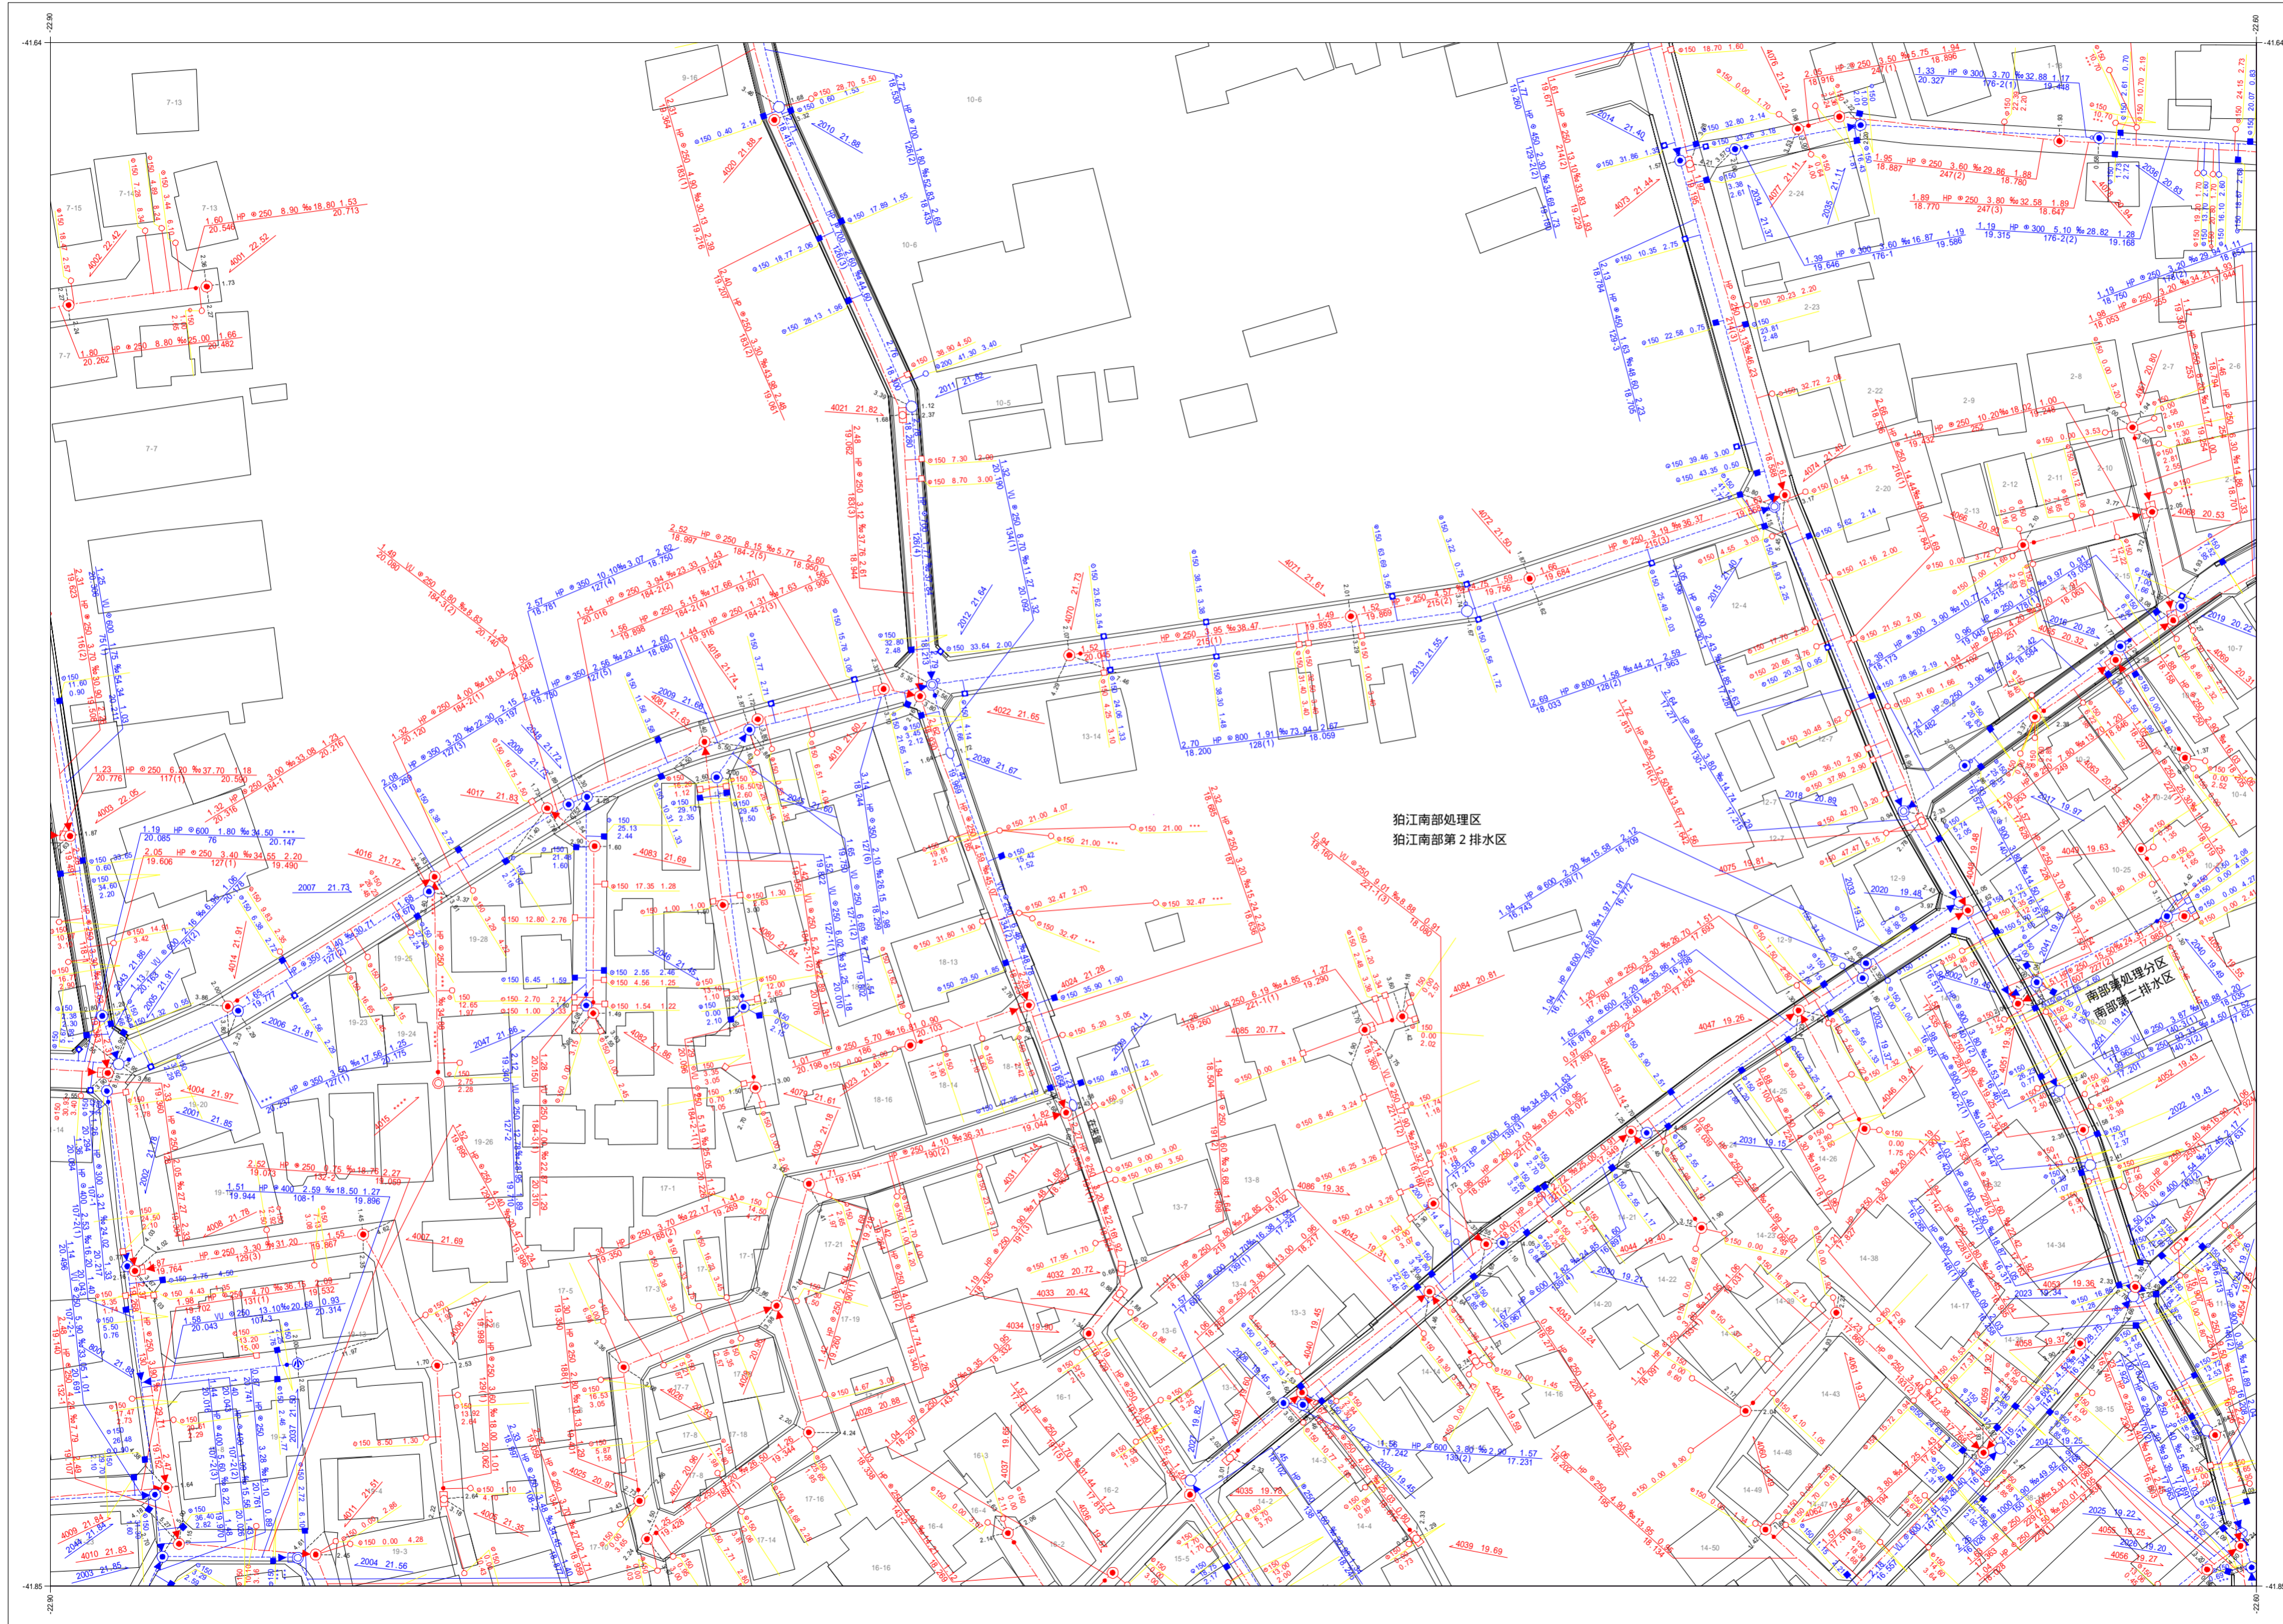


狛江市公共下水道台帳平面図

C040	D031	D032
C050	D041	D042
C060	D051	D052

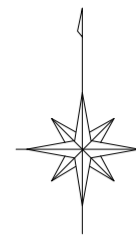

凡例	
種別	記号
マンホール	
0号マンホール (内径7.5cm)	○
1号マンホール (内径9.0cm)	●
2号マンホール (内径12.0cm)	○
3号マンホール (内径15.0cm)	⊙
4号マンホール (内径18.0cm)	⊕
5号マンホール (内法210×120cm)	⊞
6号マンホール (内法260×120cm)	⊟
特1号マンホール (内法60×90cm)	⊠
特2号マンホール (内法120×120cm)	⊡
特殊マンホール (内径5.0cm)	●
特殊マンホール (内径6.0cm)	●
特殊マンホール (内径7.0cm)	●
特殊マンホール (内径9.0cm)	●
特殊マンホール (内径15.0×15.0cm)	⊞
特殊マンホール (内径15.0×20.0cm)	⊟
特殊マンホール (内径27.0×27.0cm)	⊡
特殊マンホール (内径67.0×90.0cm)	⊠
特殊マンホール (内径不明)	○
組み立て2連マンホール	⊞
伏越マンホール	⊞
楕円マンホール	⊞
楕形マンホール	●
小口径マンホール	○
点検口	⊙
公樹マンホール	○
角樹マンホール	□
不明マンホール	○
流域下水マンホール	⊞
都下水マンホール	⊞
吐口	⊞
備心	○
管渠	
污水幹線	———
污水枝線	- - - - -
雨水幹線	———
雨水枝線	- - - - -
合流枝線	———
合流幹線	———
副管	□
流下矢印	▶
起点シンボル	●
転移記号	*
構	
污水樹	○
L型汚水樹	□
宅内雨水樹	○
L型宅内雨水樹	□
道路排水樹	■
道路排水浸透樹 EGSU	■
表示例	
上流土盛り 材質 口径 勾配 距離 下流土盛り	○ 2.5 300 0.00 24.70 2.5
上流管底高 管径番号 下流管底高	18.806 300 18.806
*** 表示は情報不明を意味します	
高さの基準はT.Pです	

この下水道台帳は工事竣工図を基に作成したものであり、
 現地の下水道施設と必ずしも適合するものではありません。
 この場合は、現地を優先します。

