
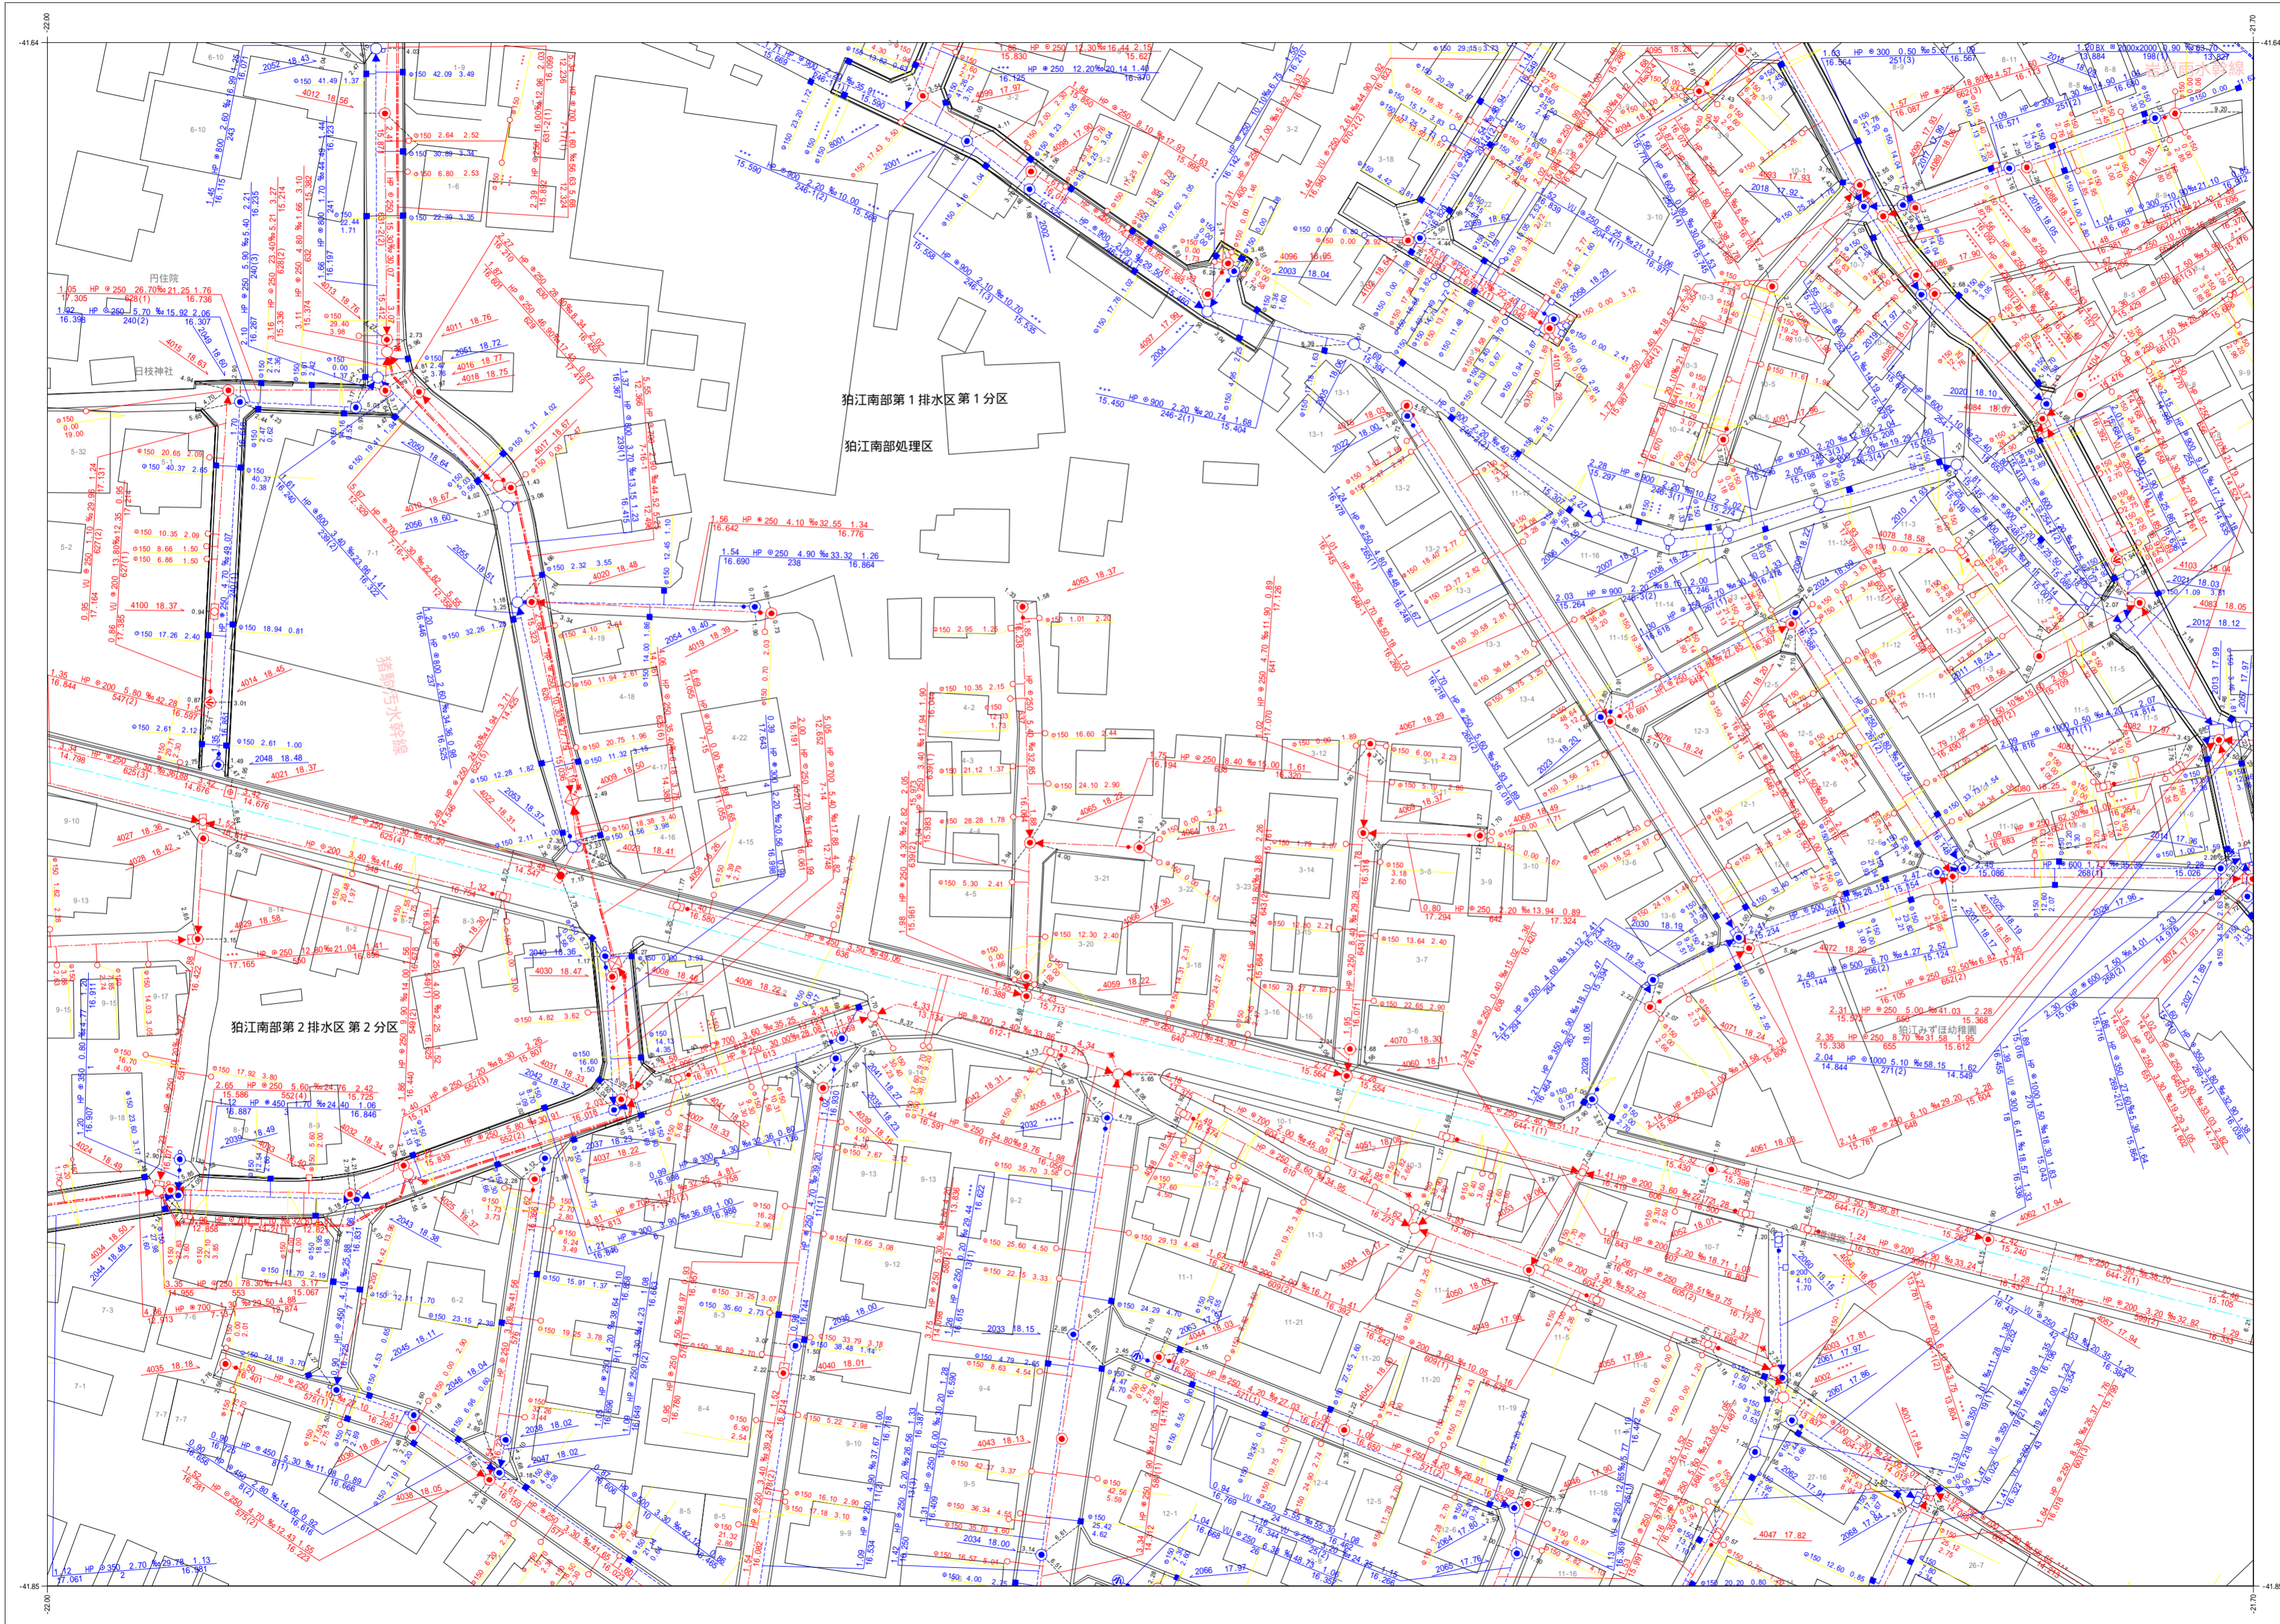


狛江市公共下水道台帳平面図

D033	D034	D035
D043	D044	D045
D053	D054	D055

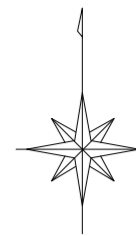

凡例	
種別	記号
マンホール	
0号マンホール (内径7.5cm)	○
1号マンホール (内径9.0cm)	●
2号マンホール (内径12.0cm)	○
3号マンホール (内径15.0cm)	○
4号マンホール (内径18.0cm)	○
5号マンホール (内法210×120cm)	□
6号マンホール (内法260×120cm)	□
特1号マンホール (内法60×90cm)	□
特2号マンホール (内法120×120cm)	□
特殊マンホール (内径5.0cm)	○
特殊マンホール (内径6.0cm)	○
特殊マンホール (内径7.0cm)	○
特殊マンホール (内径9.0cm)	○
特殊マンホール (内径15.0×15.0cm)	□
特殊マンホール (内径15.0×20.0cm)	□
特殊マンホール (内径27.0×27.0cm)	□
特殊マンホール (内径67.0×90.0cm)	□
特殊マンホール (内径不明)	○
組み立て2連マンホール	□
伏越マンホール	□
楕円マンホール	○
樹形マンホール	●
小口径マンホール	○
点検口	○
公樹マンホール	○
角樹マンホール	○
不明マンホール	○
流域下水マンホール	○
都下水マンホール	○
吐口	○
備心	○
管渠	
汚水幹線	—
汚水枝線	- - -
雨水幹線	—
雨水枝線	- - -
合流幹線	—
合流枝線	- - -
副管	□
流下矢印	▶
起点シンボル	●
転移記号	*
構	
汚水構	○
L型汚水構	□
宅内雨水構	○
L型宅内雨水構	□
道路排水構	■
道路排水透視構 EGS	□
表示例	
上流土盛り 材質 口径 勾配 距離 下流土盛り	○ 2.5 砂 300 2.34 24.79 2.34
上流管底高 管径番号 下流管底高	○ 38.306 602-3(3) 38.660
*** 表示は情報不明を意味します	
高さの基準はT.Pです	

この下水道台帳は工事竣工図を基に作成したものであり、
 現地の下水道施設と必ずしも合致するものではありません。
 この場合は、現地を優先します。