

狛江市公共下水道台帳平面図




D035	
D045	D046
D055	



凡例	
種別	記号
マンホール	
0号マンホール (内径7.5cm)	⊙
1号マンホール (内径9.0cm)	●
2号マンホール (内径12.0cm)	○
3号マンホール (内径15.0cm)	⊕
4号マンホール (内径18.0cm)	⊗
5号マンホール (内法2.10×1.20cm)	⊞
6号マンホール (内法2.60×1.20cm)	⊟
特1号マンホール (内法6.0×9.0cm)	⊠
特2号マンホール (内法1.20×1.20cm)	⊡
特殊マンホール (内径5.0cm)	⊛
特殊マンホール (内径6.0cm)	⊜
特殊マンホール (内径7.0cm)	⊝
特殊マンホール (内径9.0cm)	⊞
特殊マンホール (内径15.0×1.50cm)	⊟
特殊マンホール (内径15.0×2.00cm)	⊠
特殊マンホール (内径27.0×27.0cm)	⊡
特殊マンホール (内径67.0×9.00cm)	⊛
特殊マンホール (内径不明)	⊜
組み立て2連マンホール	⊞
伏越マンホール	⊠
楕円マンホール	⊞
楕形マンホール	●
小口径マンホール	⊙
点検口	⊙
公樹マンホール	○
角樹マンホール	□
不明マンホール	⊙
流域下水マンホール	⊞
都下水マンホール	⊞
吐口	⊞
備心	○
管渠	
汚水幹線	===
汚水枝線	---
雨水幹線	----
雨水枝線	----
合流幹線	---
合流枝線	---
副管	□
流下矢印	▶
起点シンボル	●
転移記号	*
樹	
汚水樹	○
L型汚水樹	□
宅内雨水樹	○
L型宅内雨水樹	□
道路排水樹	■
道路排水浸透樹 EGSU	□
表示例	
上流土盛り 材質 口径 勾配 距離 下流土盛り ● 2.33 砂 200 2.33 24.70 2.33 上流管底高 管路番号 下流管底高 150.306 302-8(3) 150.306 *** 表示は情報不明を意味します	
高さの基準はT.Pです 	

令和六年三月作成
 狛江市環境部下水道課

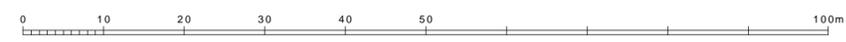

この下水道台帳は工事竣工図を基に作成したものであり、
 現地の下水道施設と必ずしも整合するものではありません。
 この場合は、現地を優先します。