


狛江市公共下水道台帳平面図




C060	D051	D052
C070	D061	D062
		D072

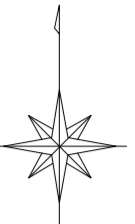

凡例	
種別	記号
マンホール	
0号マンホール (内径7.5cm)	⊙
1号マンホール (内径9.0cm)	●
2号マンホール (内径12.0cm)	○
3号マンホール (内径15.0cm)	⊕
4号マンホール (内径18.0cm)	⊗
5号マンホール (内法210×120cm)	⊞
6号マンホール (内法260×120cm)	⊠
管渠	
汚水幹線	———
汚水枝線	- - - - -
雨水幹線	⋯⋯⋯
雨水枝線	- · - · -
合流幹線	———
合流枝線	———
副管	⊠
流下矢印	▶
起点シンボル	●
転移記号	*
樹	
汚水樹	○
L型汚水樹	⊠
宅内雨水樹	⊡
L型宅内雨水樹	⊢
道路排水樹	■
道路排水浸透樹 EGSU	⊣
表示例	
<small>上流土盛り材質 口径 勾配 距離 下流土盛り</small> 	
<small>上流管底高 管径 管番号 下流管底高</small> 	
<small>*** 表示は情報不明を意味します</small>	
<small>高さの基準はTPです</small>	

令和六年三月作成
狛江市環境部下水道課

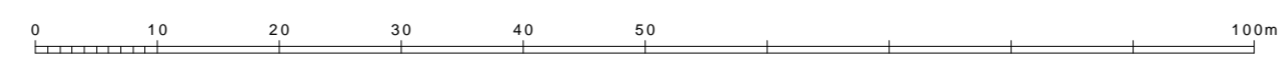

この下水道台帳は工事竣工図を基に作成したものであり、
 現地の下水道施設と必ずしも整合するものではありません。
 この場合は、現地を優先します。