
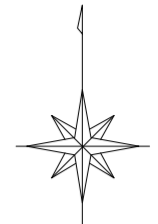


狛江市公共下水道台帳平面図

D052	D053	D054
D062	D063	D064
D072	D073	D074

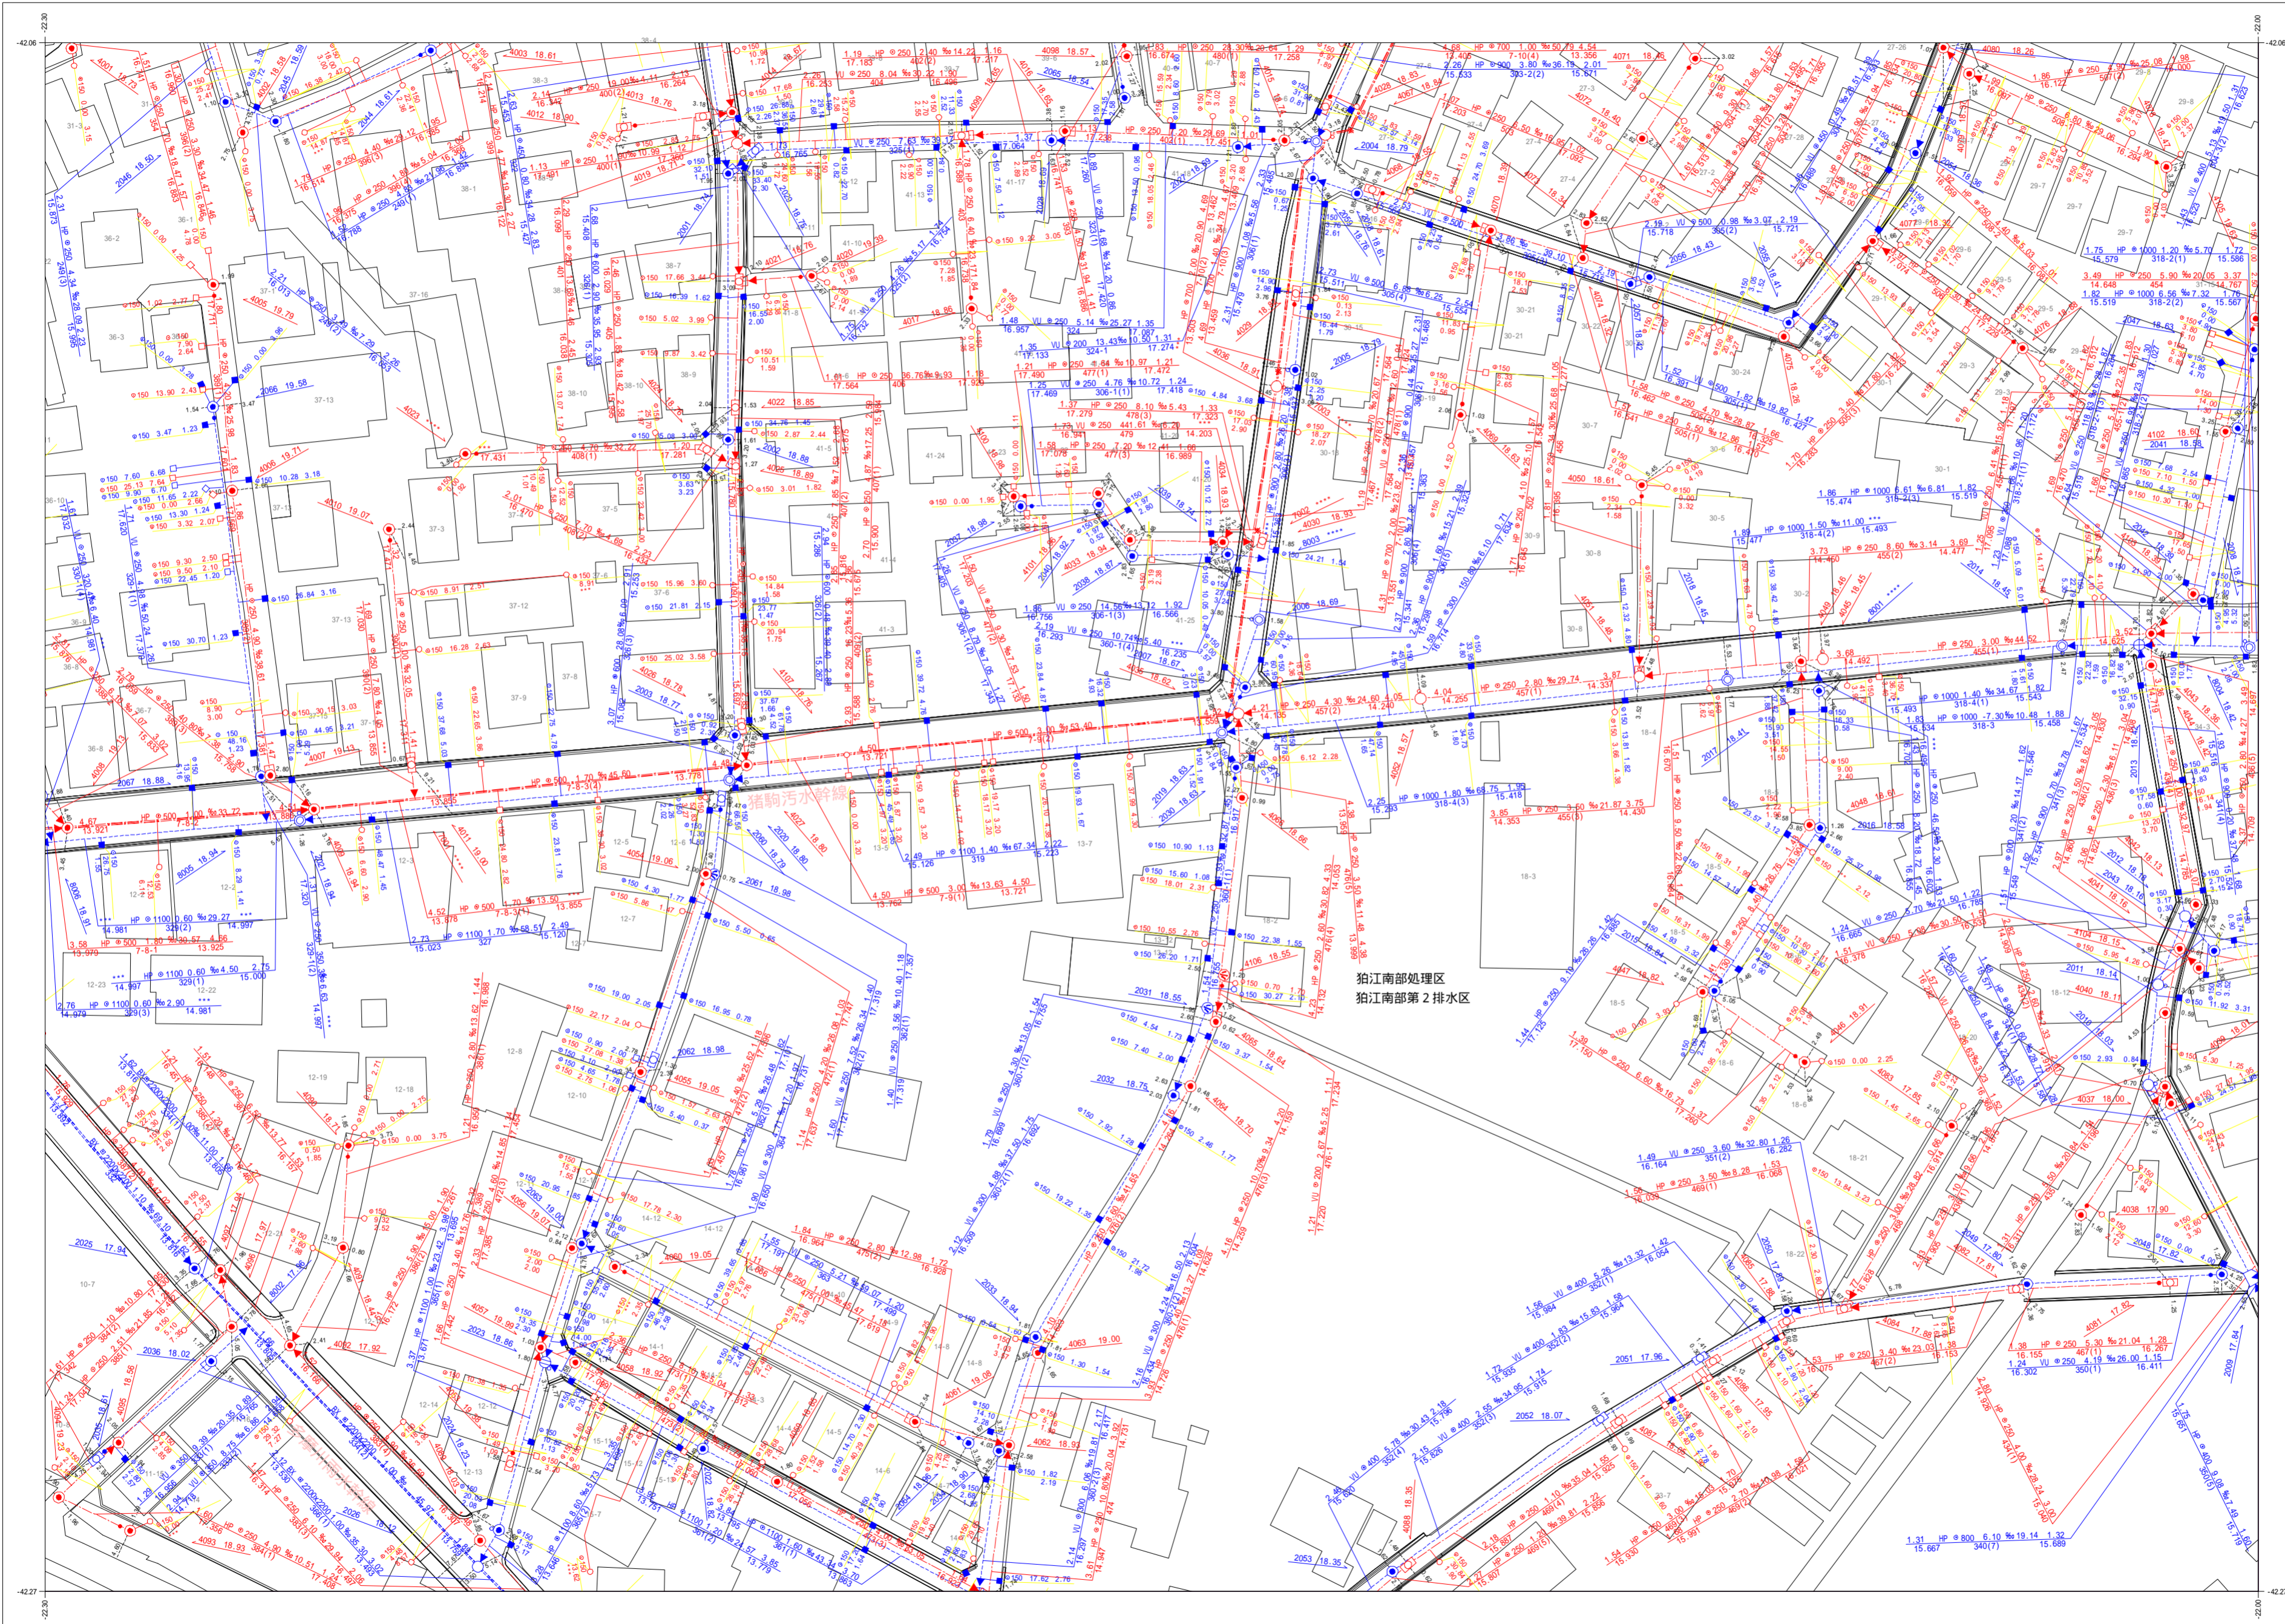

凡例	
種別	記号
マンホール	
0号マンホール (内径7.5cm)	○
1号マンホール (内径9.0cm)	●
2号マンホール (内径1.20m)	○
3号マンホール (内径1.50m)	○
4号マンホール (内径1.80m)	○
5号マンホール (内径2.10m x 1.20m)	○
6号マンホール (内径2.60 x 2.00m)	○
特1号マンホール (内径6.0 x 9.0cm)	○
特2号マンホール (内径1.20 x 2.00m)	○
特殊マンホール (内径5.0cm)	○
特殊マンホール (内径6.0cm)	○
特殊マンホール (内径7.0cm)	○
特殊マンホール (内径9.0cm)	○
特殊マンホール (内径1.50 x 1.50m)	○
特殊マンホール (内径1.50 x 2.00m)	○
特殊マンホール (内径2.00 x 2.70cm)	○
特殊マンホール (内径6.70 x 9.00cm)	○
特殊マンホール (内径不明)	○
組み立て2連マンホール	○
伏越マンホール	○
楕円マンホール	○
楕形マンホール	○
小口径マンホール	○
点検口	○
公樹マンホール	○
角樹マンホール	○
不明マンホール	○
流域下水マンホール	○
都下水マンホール	○
吐口	○
備心	○
管渠	
汚水幹線	—
汚水枝線	—
雨水幹線	—
雨水枝線	—
合流幹線	—
合流枝線	—
副管	—
流下矢印	▶
起点シンボル	●
転移記号	*
構	
汚水構	○
L型汚水構	○
宅内雨水構	○
L型宅内雨水構	○
道路排水構	○
道路排水浸透構 EGSU	○
表示例	
上流土盛り 材質 口径 勾配 距離 下流土盛り	○—(1.50) 300(1.50) 2.00% 24.70 2.00
上流管底高 管路番号 下流管底高	1.24 300(1.50) 1.15
* 表示は情報不明を意味します	
高さの基準はT.Pです	

この下水道台帳は工事竣工図を基にしたものであり、
 現地の下水道施設と必ずしも合致するものではありません。
 この場合は、現地を優先します。