



狛江市公共下水道台帳平面図

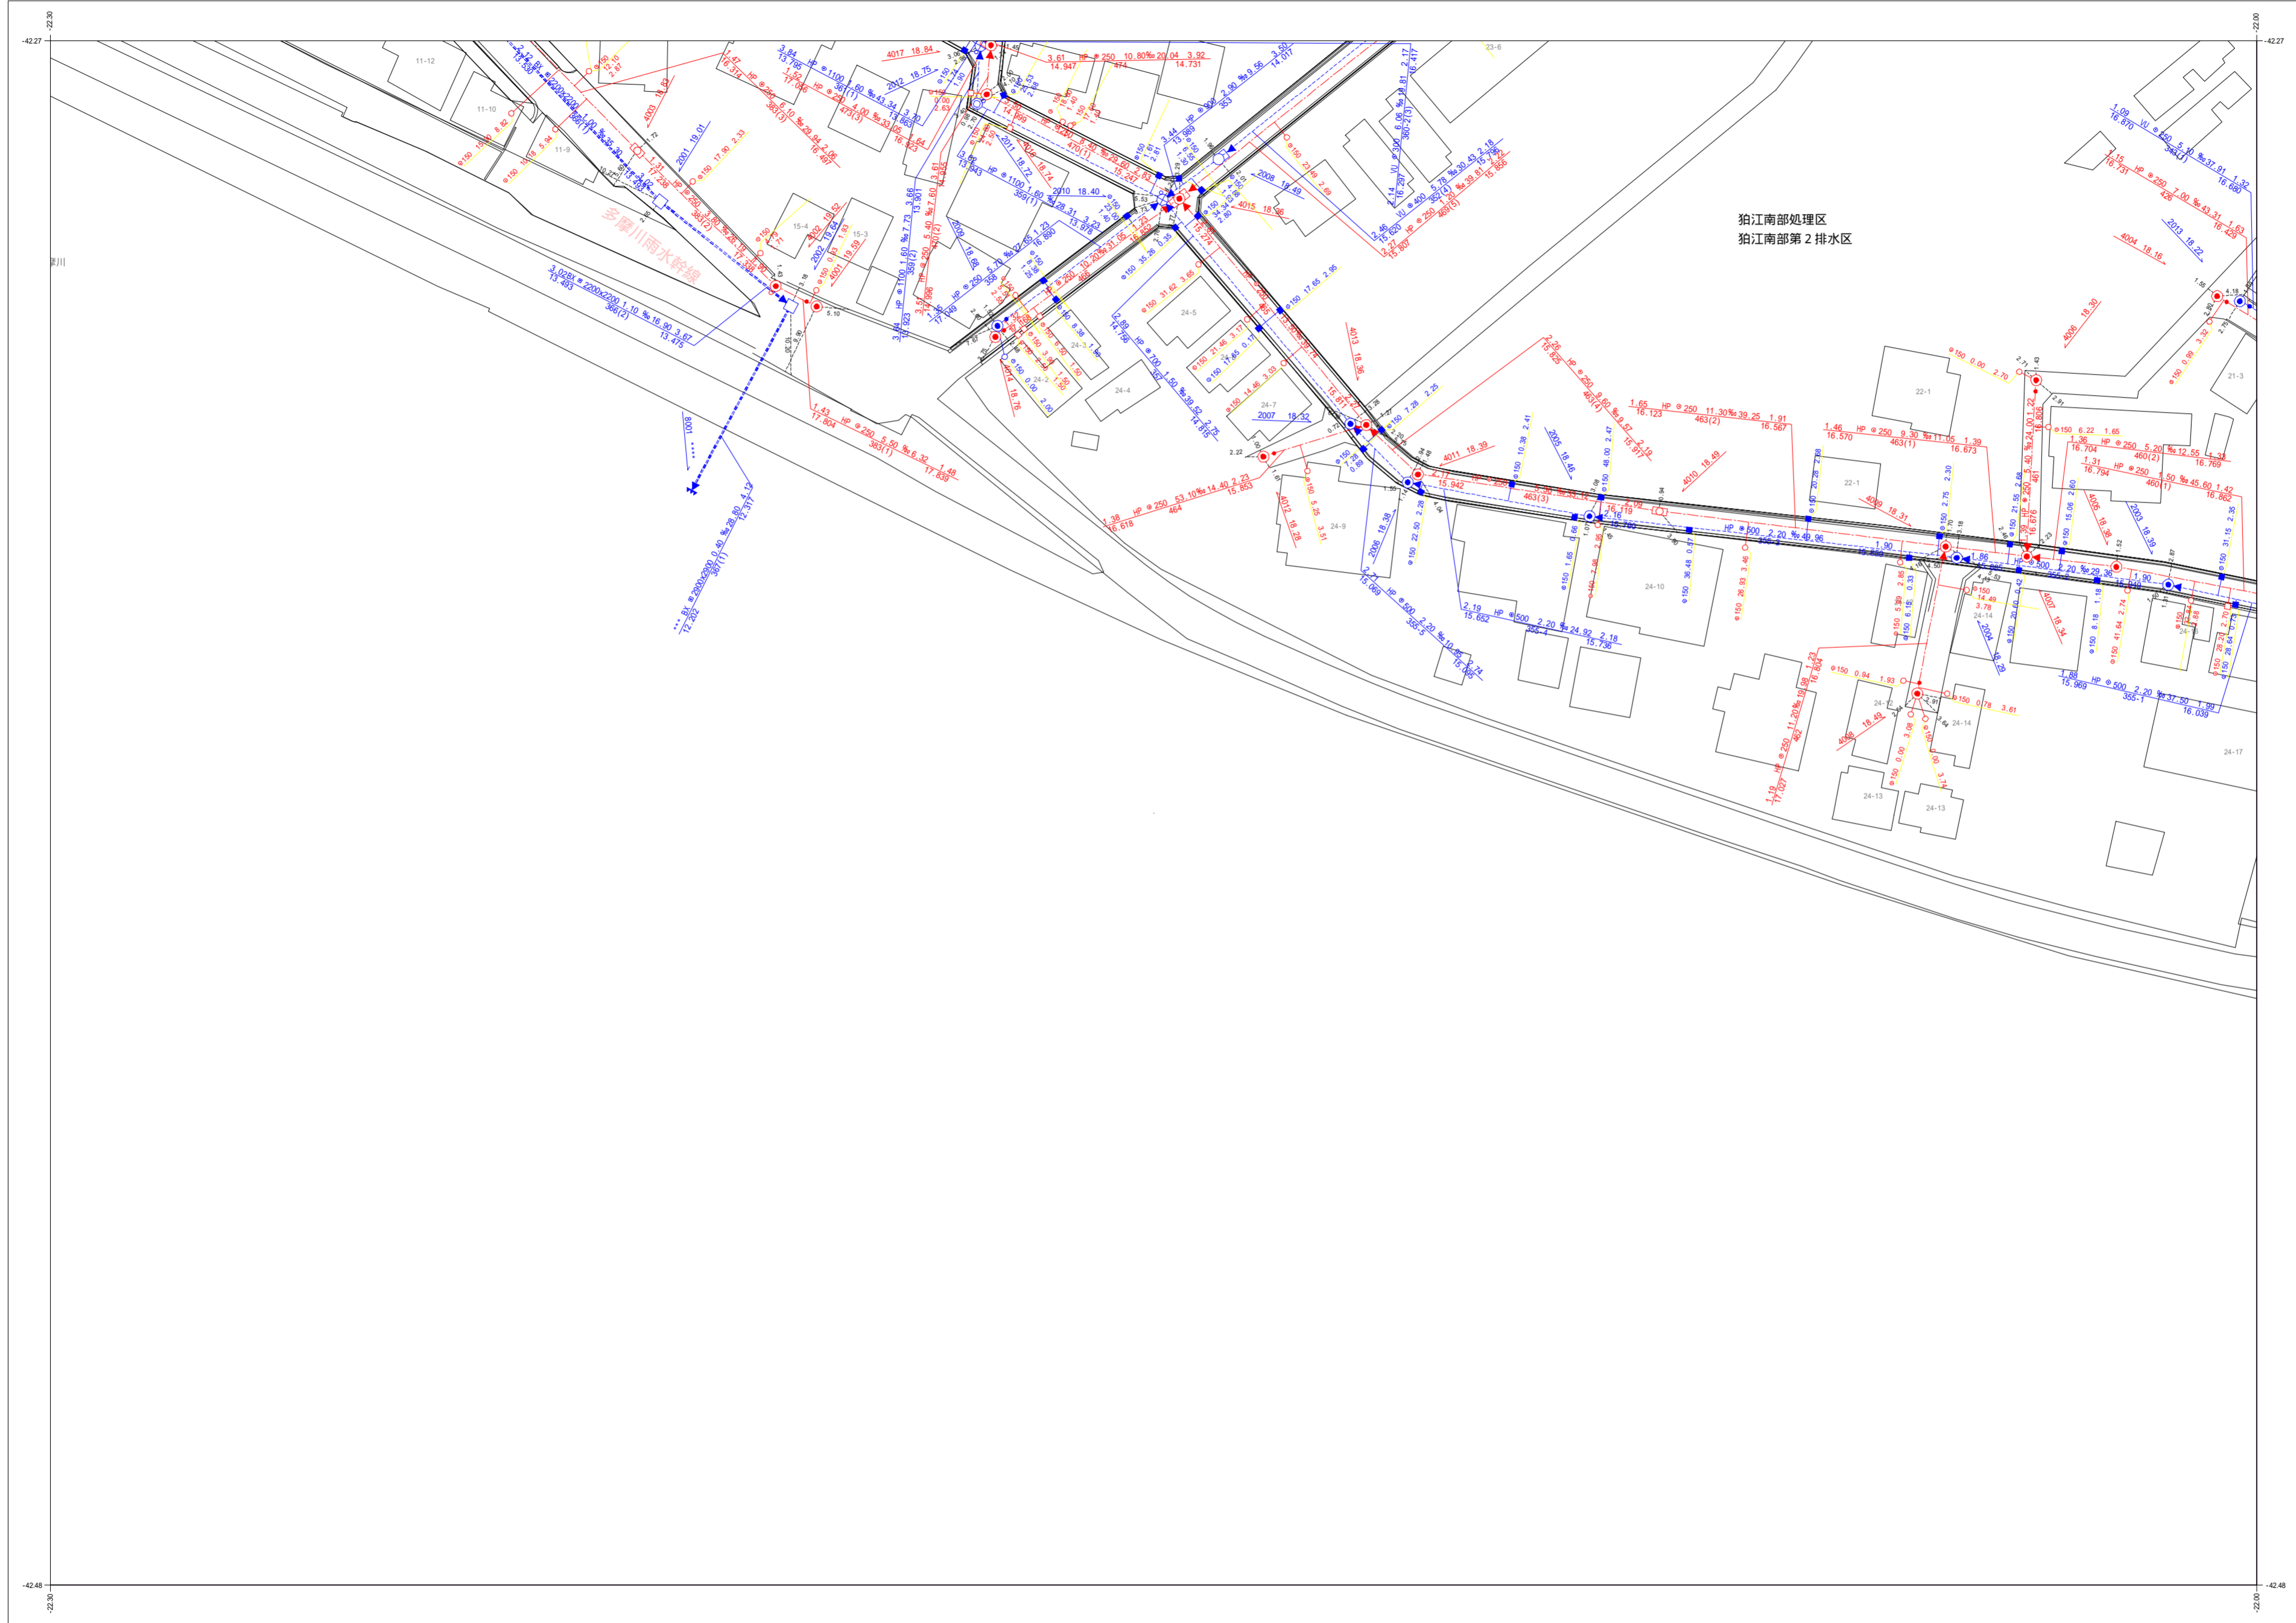

D062	D063	D064
D072	D073	D074

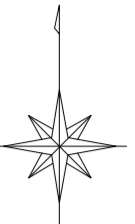

凡例	
種別	記号
マンホール	
0号マンホール (内径7.5cm)	⊙
1号マンホール (内径9.0cm)	●
2号マンホール (内径12.0cm)	○
3号マンホール (内径15.0cm)	⊕
4号マンホール (内径18.0cm)	⊗
5号マンホール (内法2.10×1.20cm)	⊞
6号マンホール (内法2.60×1.20cm)	⊟
特1号マンホール (内法6.0×9.0cm)	⊠
特2号マンホール (内法1.20×1.20cm)	⊡
管渠	
汚水幹線	====
汚水枝線	----
雨水幹線	-----
雨水枝線	-----
合流幹線	=====
合流枝線	=====
副管	⌈
流下矢印	▶
起点シンボル	●
転移記号	*
樹	
汚水樹	○
L型汚水樹	⌋
宅内雨水樹	⌋
L型宅内雨水樹	⌋
道路排水樹	■
道路排水浸透樹 EGSU	⌋
表示例	
<small>上流土盛り 材質 口径 勾配 距離 下流土盛り</small> 	
<small>上流管底高 管径番号 下流管底高</small> 	
<small>*** 表示は情報不明を意味します</small>	
<small>高さの基準はT.P.です</small>	

令和六年三月作成
狛江市環境部下水道課

この下水道台帳は工事竣工図を基に作成したものであり、
現地の下水道施設と必ずしも整合するものではありません。
この場合は、現地を優先します。

