
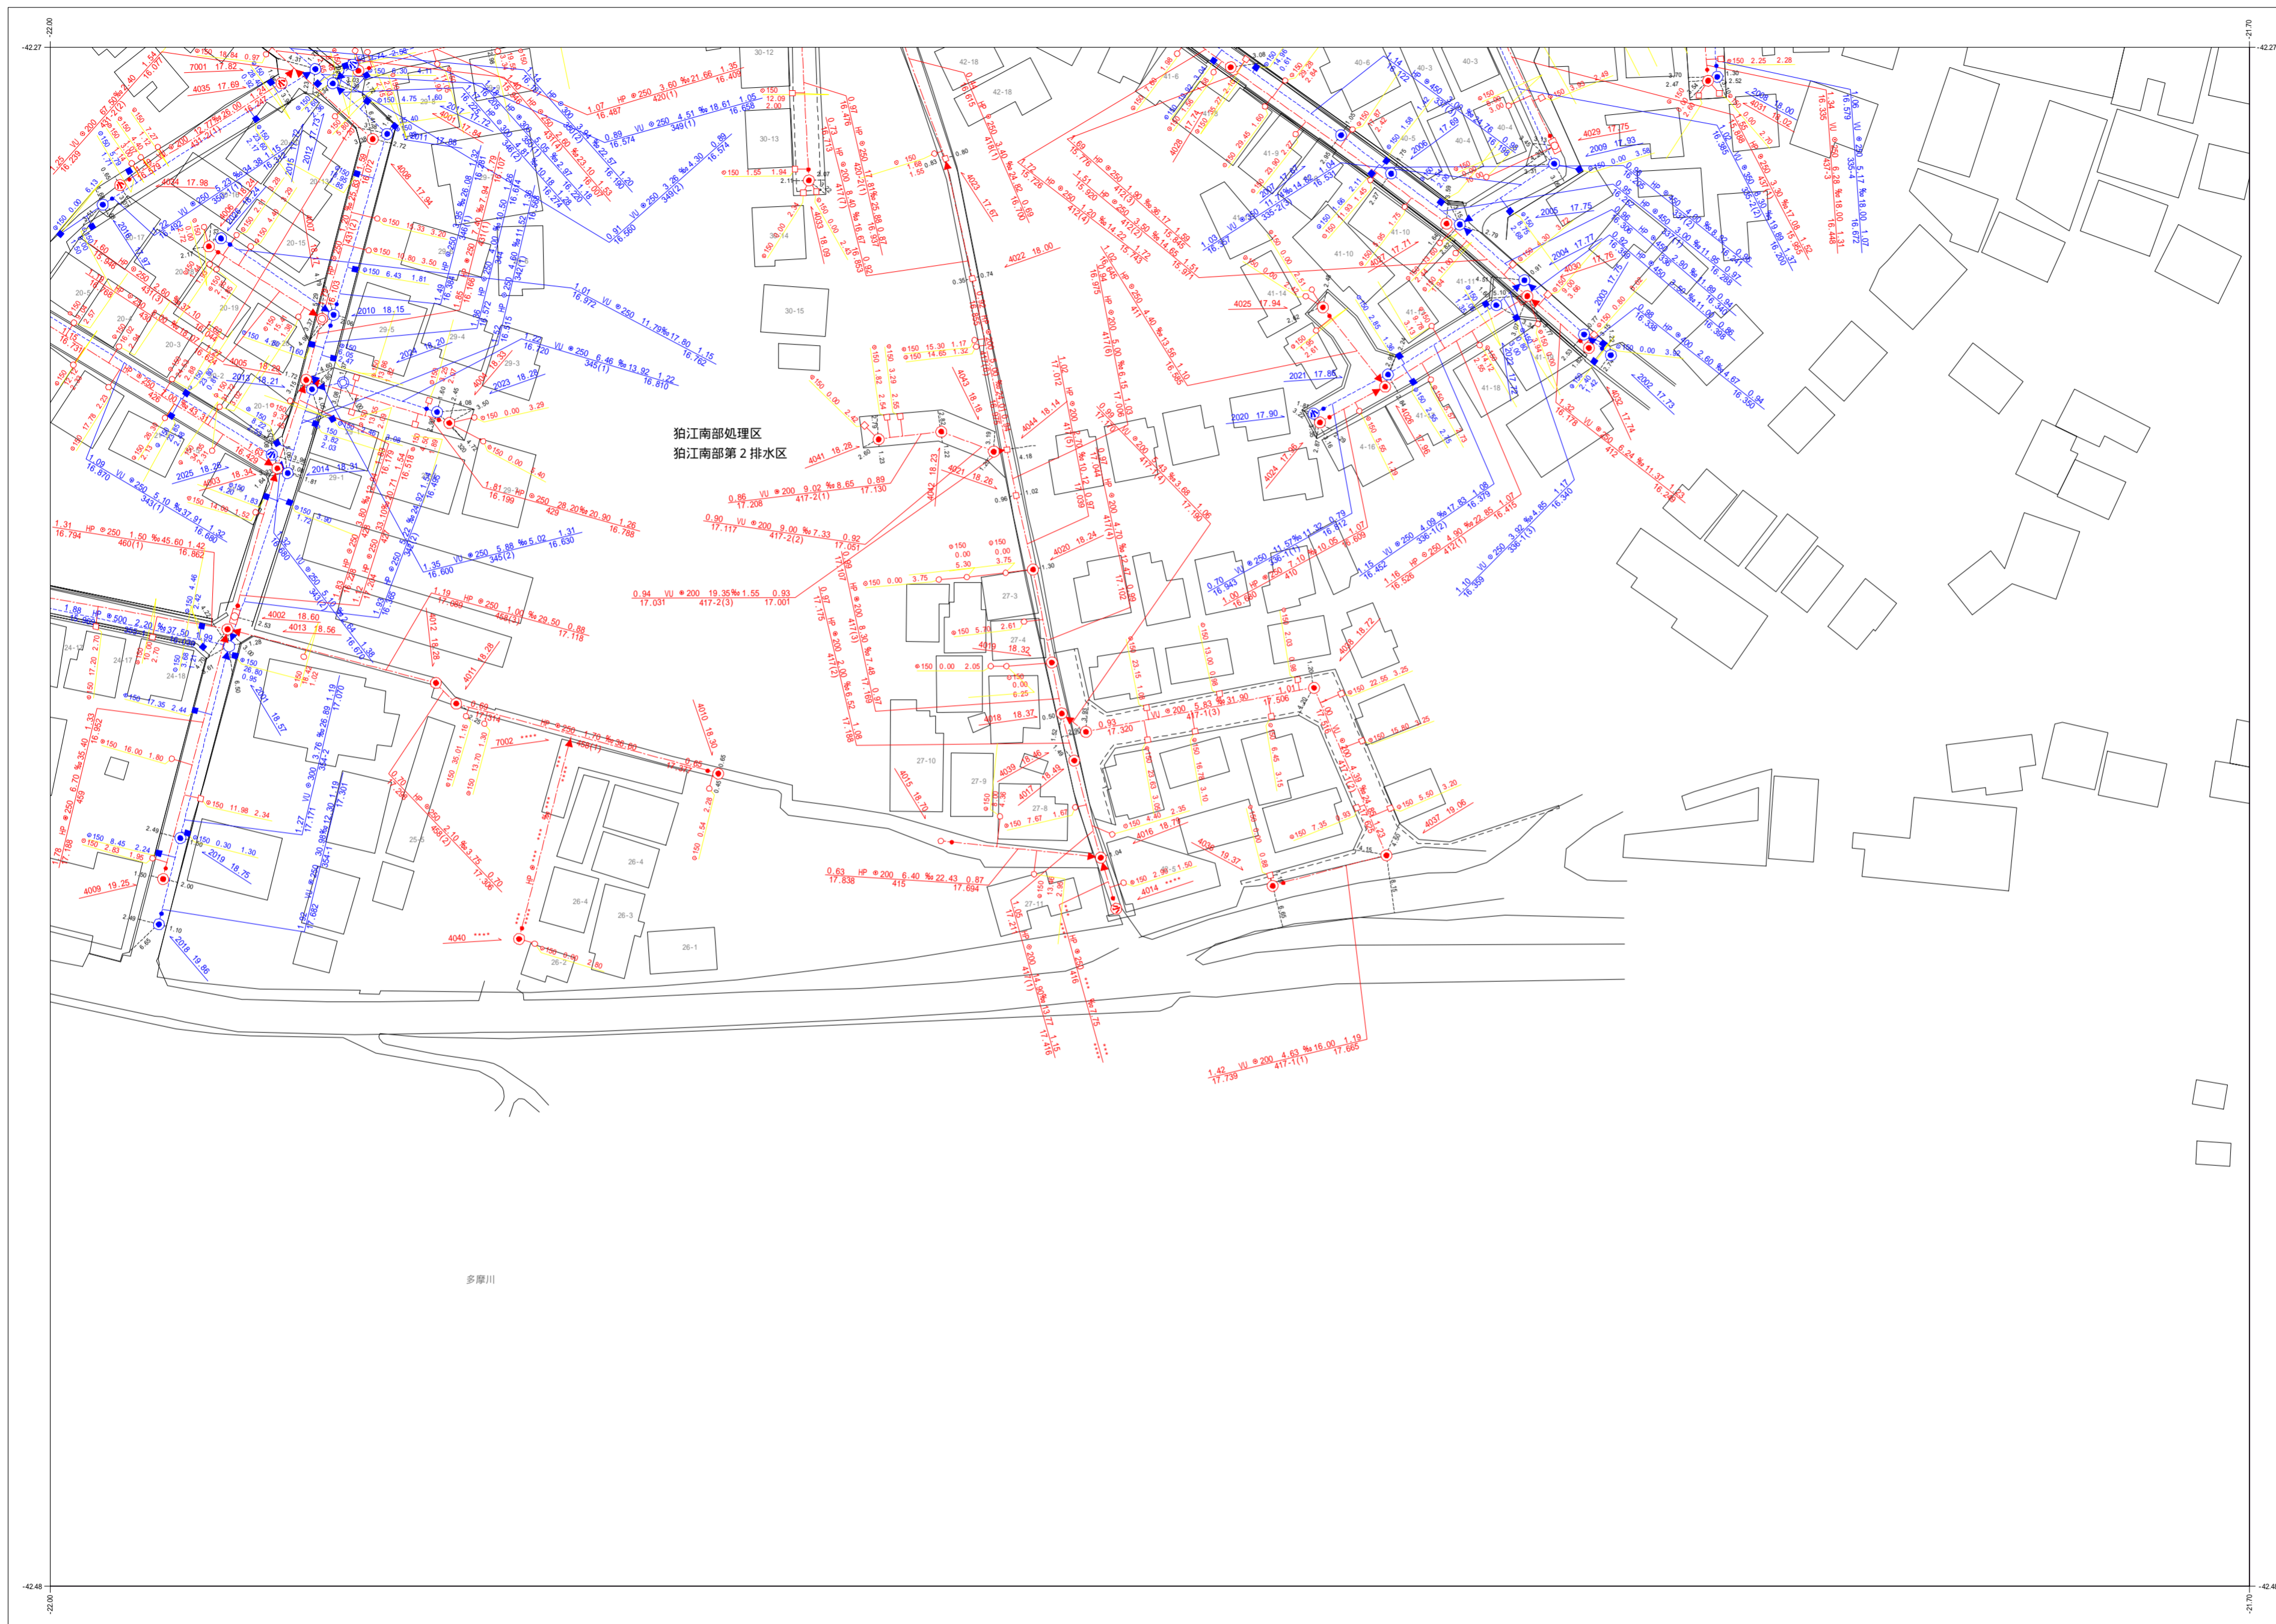


狛江市公共下水道台帳平面図

D063	D064	D065
D073	D074	

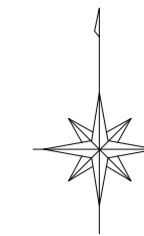

凡例	
種別	記号
マンホール	
0号マンホール (内径7.5cm)	⊙
1号マンホール (内径9.0cm)	●
2号マンホール (内径1.20cm)	○
3号マンホール (内径1.50cm)	⊕
4号マンホール (内径1.80cm)	⊗
5号マンホール (内法2.10×1.20cm)	⊖
6号マンホール (内法2.60×1.20cm)	⊘
特1号マンホール (内法6.0×9.0cm)	⊚
特2号マンホール (内法1.20×1.20cm)	⊛
特殊マンホール (内径5.0cm)	⊜
特殊マンホール (内径6.0cm)	⊝
特殊マンホール (内径7.0cm)	⊞
特殊マンホール (内径9.0cm)	⊠
特殊マンホール (内径1.50×1.50cm)	⊡
特殊マンホール (内径1.50×2.00cm)	⊣
特殊マンホール (内径2.0×2.0cm)	⊥
特殊マンホール (内径6.0×9.0cm)	⊦
特殊マンホール (内径不明)	⊧
組み立て2連マンホール	⊨
伏越マンホール	⊩
楕円マンホール	⊪
楕形マンホール	⊫
小口径マンホール	⊬
点検口	⊭
公樹マンホール	⊮
角樹マンホール	⊯
不明マンホール	⊰
流域下水マンホール	⊱
都下水マンホール	⊲
吐口	⊳
備心	⊴
管渠	
汚水幹線	———
汚水枝線	- - - - -
雨水幹線	⋯⋯⋯
雨水枝線	- · - · -
合流幹線	———
合流枝線	———
副管	⌈
流下矢印	▶
起点シンボル	●
転移記号	*
樹	
汚水樹	○
L型汚水樹	⌒
宅内雨水樹	○
L型宅内雨水樹	⌒
道路排水樹	■
道路排水浸透樹 EGSU	⊞
表示例	
上流土盛り 材質 口径 勾配 距離 下流土盛り	● 2.50 150 2.50 2.30 24.70 2.50
上流管底高 管径番号 下流管底高	16.806 302-8(3) 26.660
*** 表示は情報不明を意味します	

令和六年三月作成
狛江市環境部下水道課

この下水道台帳は工事竣工図を基に作成したものであり、
現地の下水道施設と必ずしも整合するものではありません。
この場合は、現地を優先します。