B091

# 狛江市公共下水道台帳平面図

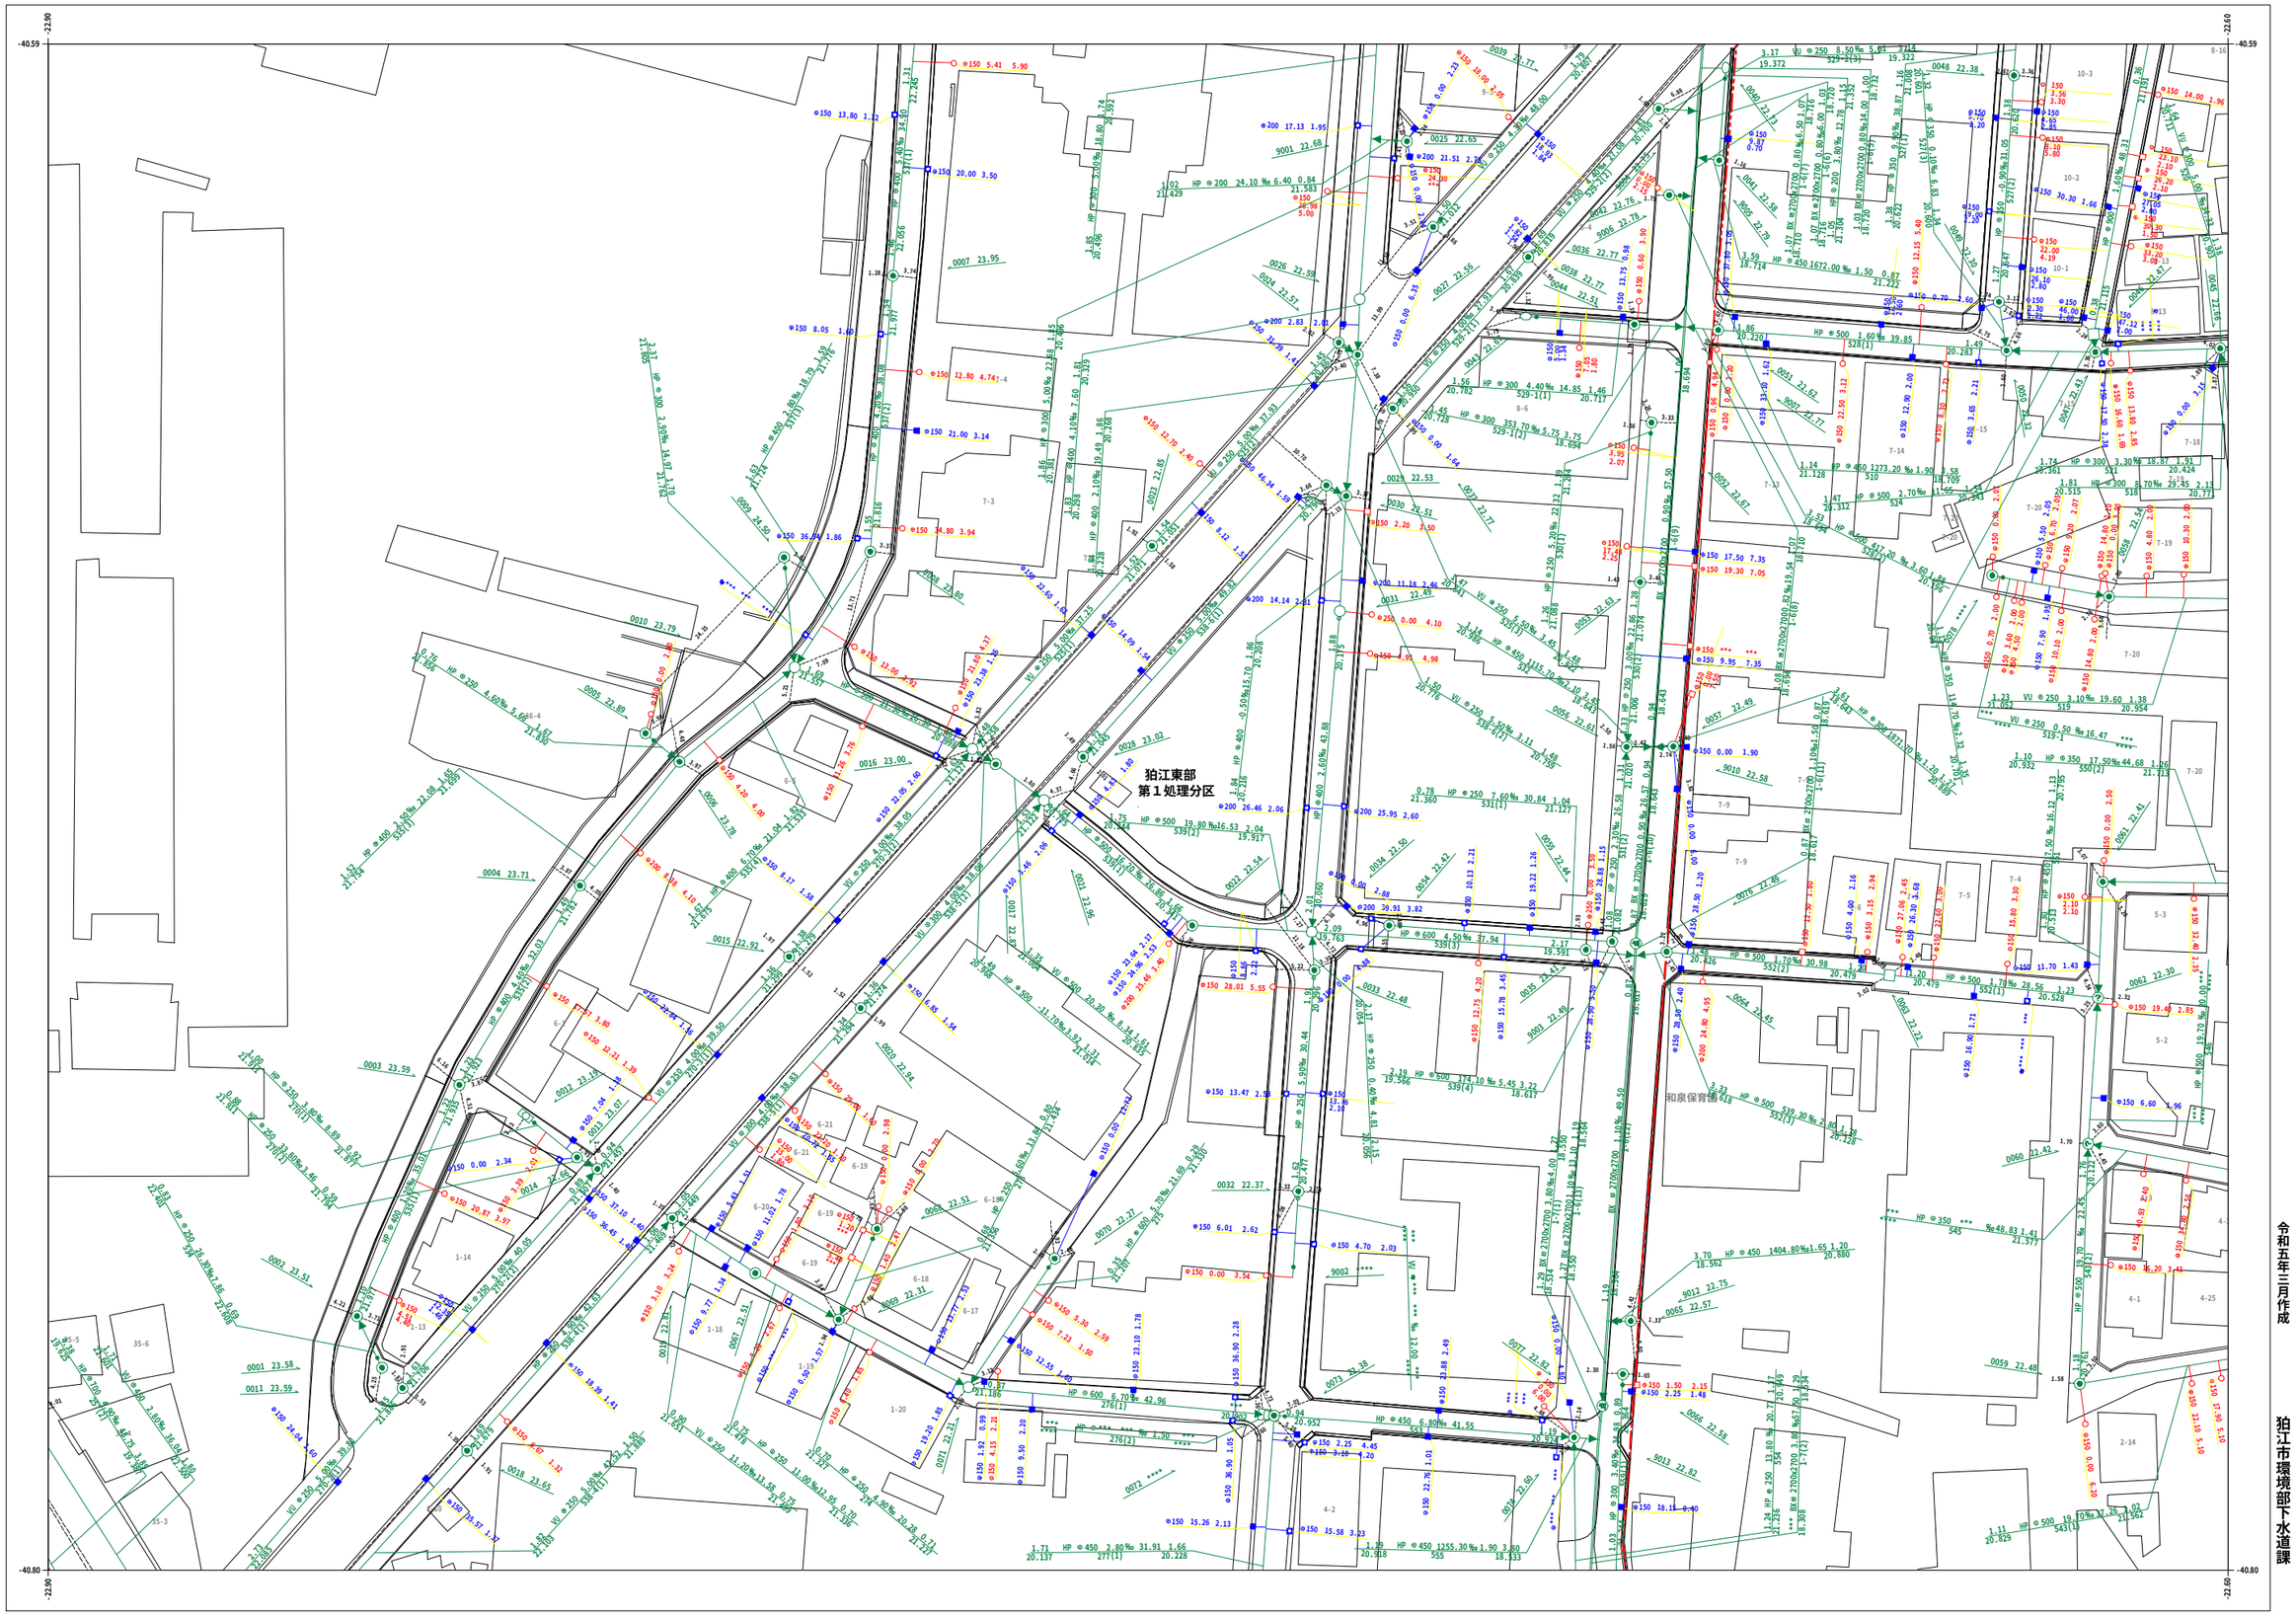


| | | |
|---|---|---|
| A090 | B081 | B082 |
| A100 | B091 | B092 |
| C010 | D001 | D002 |

## 凡　例

| 種　別 | 記　号 |
|---|---|
| **マンホール** | |
| 0号マンホール（内径75cm） | |
| 1号マンホール（内径90cm） | |
| 2号マンホール（内径120cm） | |
| 3号マンホール（内径150cm） | |
| 4号マンホール（内径180cm） | |
| 5号マンホール（内径210×120cm） | |
| 6号マンホール（内径260×120cm） | |
| 特1号マンホール（内径60×90cm） | |
| 特2号マンホール（内径120×120cm） | |
| 特殊マンホール（内径50cm） | |
| 特殊マンホール（内径60cm） | |
| 特殊マンホール（内径70cm） | |
| 特殊マンホール（内径90cm） | |
| 特殊マンホール（内径150×150cm） | |
| 特殊マンホール（内径150×200cm） | |
| 特殊マンホール（内径270×270cm） | |
| 特殊マンホール（内径670×900cm） | |
| 特殊マンホール（内径 不明） | |
| 組み立て２連マンホール | |
| 伏越マンホール | |
| 楕円マンホール | |
| 桝形マンホール | |
| 小口径マンホール | |
| 点　検　口 | |
| 公桝マンホール | |
| 角桝マンホール | |
| 不明マンホール | |
| 流域下水マンホール | |
| 都下水マンホール | |
| 吐　口 | |
| 偏　心 | |
| **管　渠** | |
| 汚水幹線 | |
| 汚水枝線 | |
| 雨水幹線 | |
| 雨水枝線 | |
| 合流幹線 | |
| 合流枝線 | |
| 副　管 | |
| 流下矢印 | |
| 起点シンボル | |
| 転移記号 | |
| **桝** | |
| 汚水桝 | |
| L型汚水桝 | |
| 宅内雨水桝 | |
| L型宅内雨水桝 | |
| 道路排水桝 | |
| 道路排水溝透桝 EGSH | |
| **表示例** | |

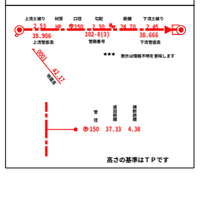

令和五年三月作成

狛江市環境部下水道課

1:1,000(A3)

0　10　20　30　40　50　100m

この下水道台帳は工事竣工図を基に作成したものであり、
現地の下水道施設と必ずしも整合するものではありません。
この場合は、現地を優先します。

B091