B093

狛江市公共下水道台帳平面図

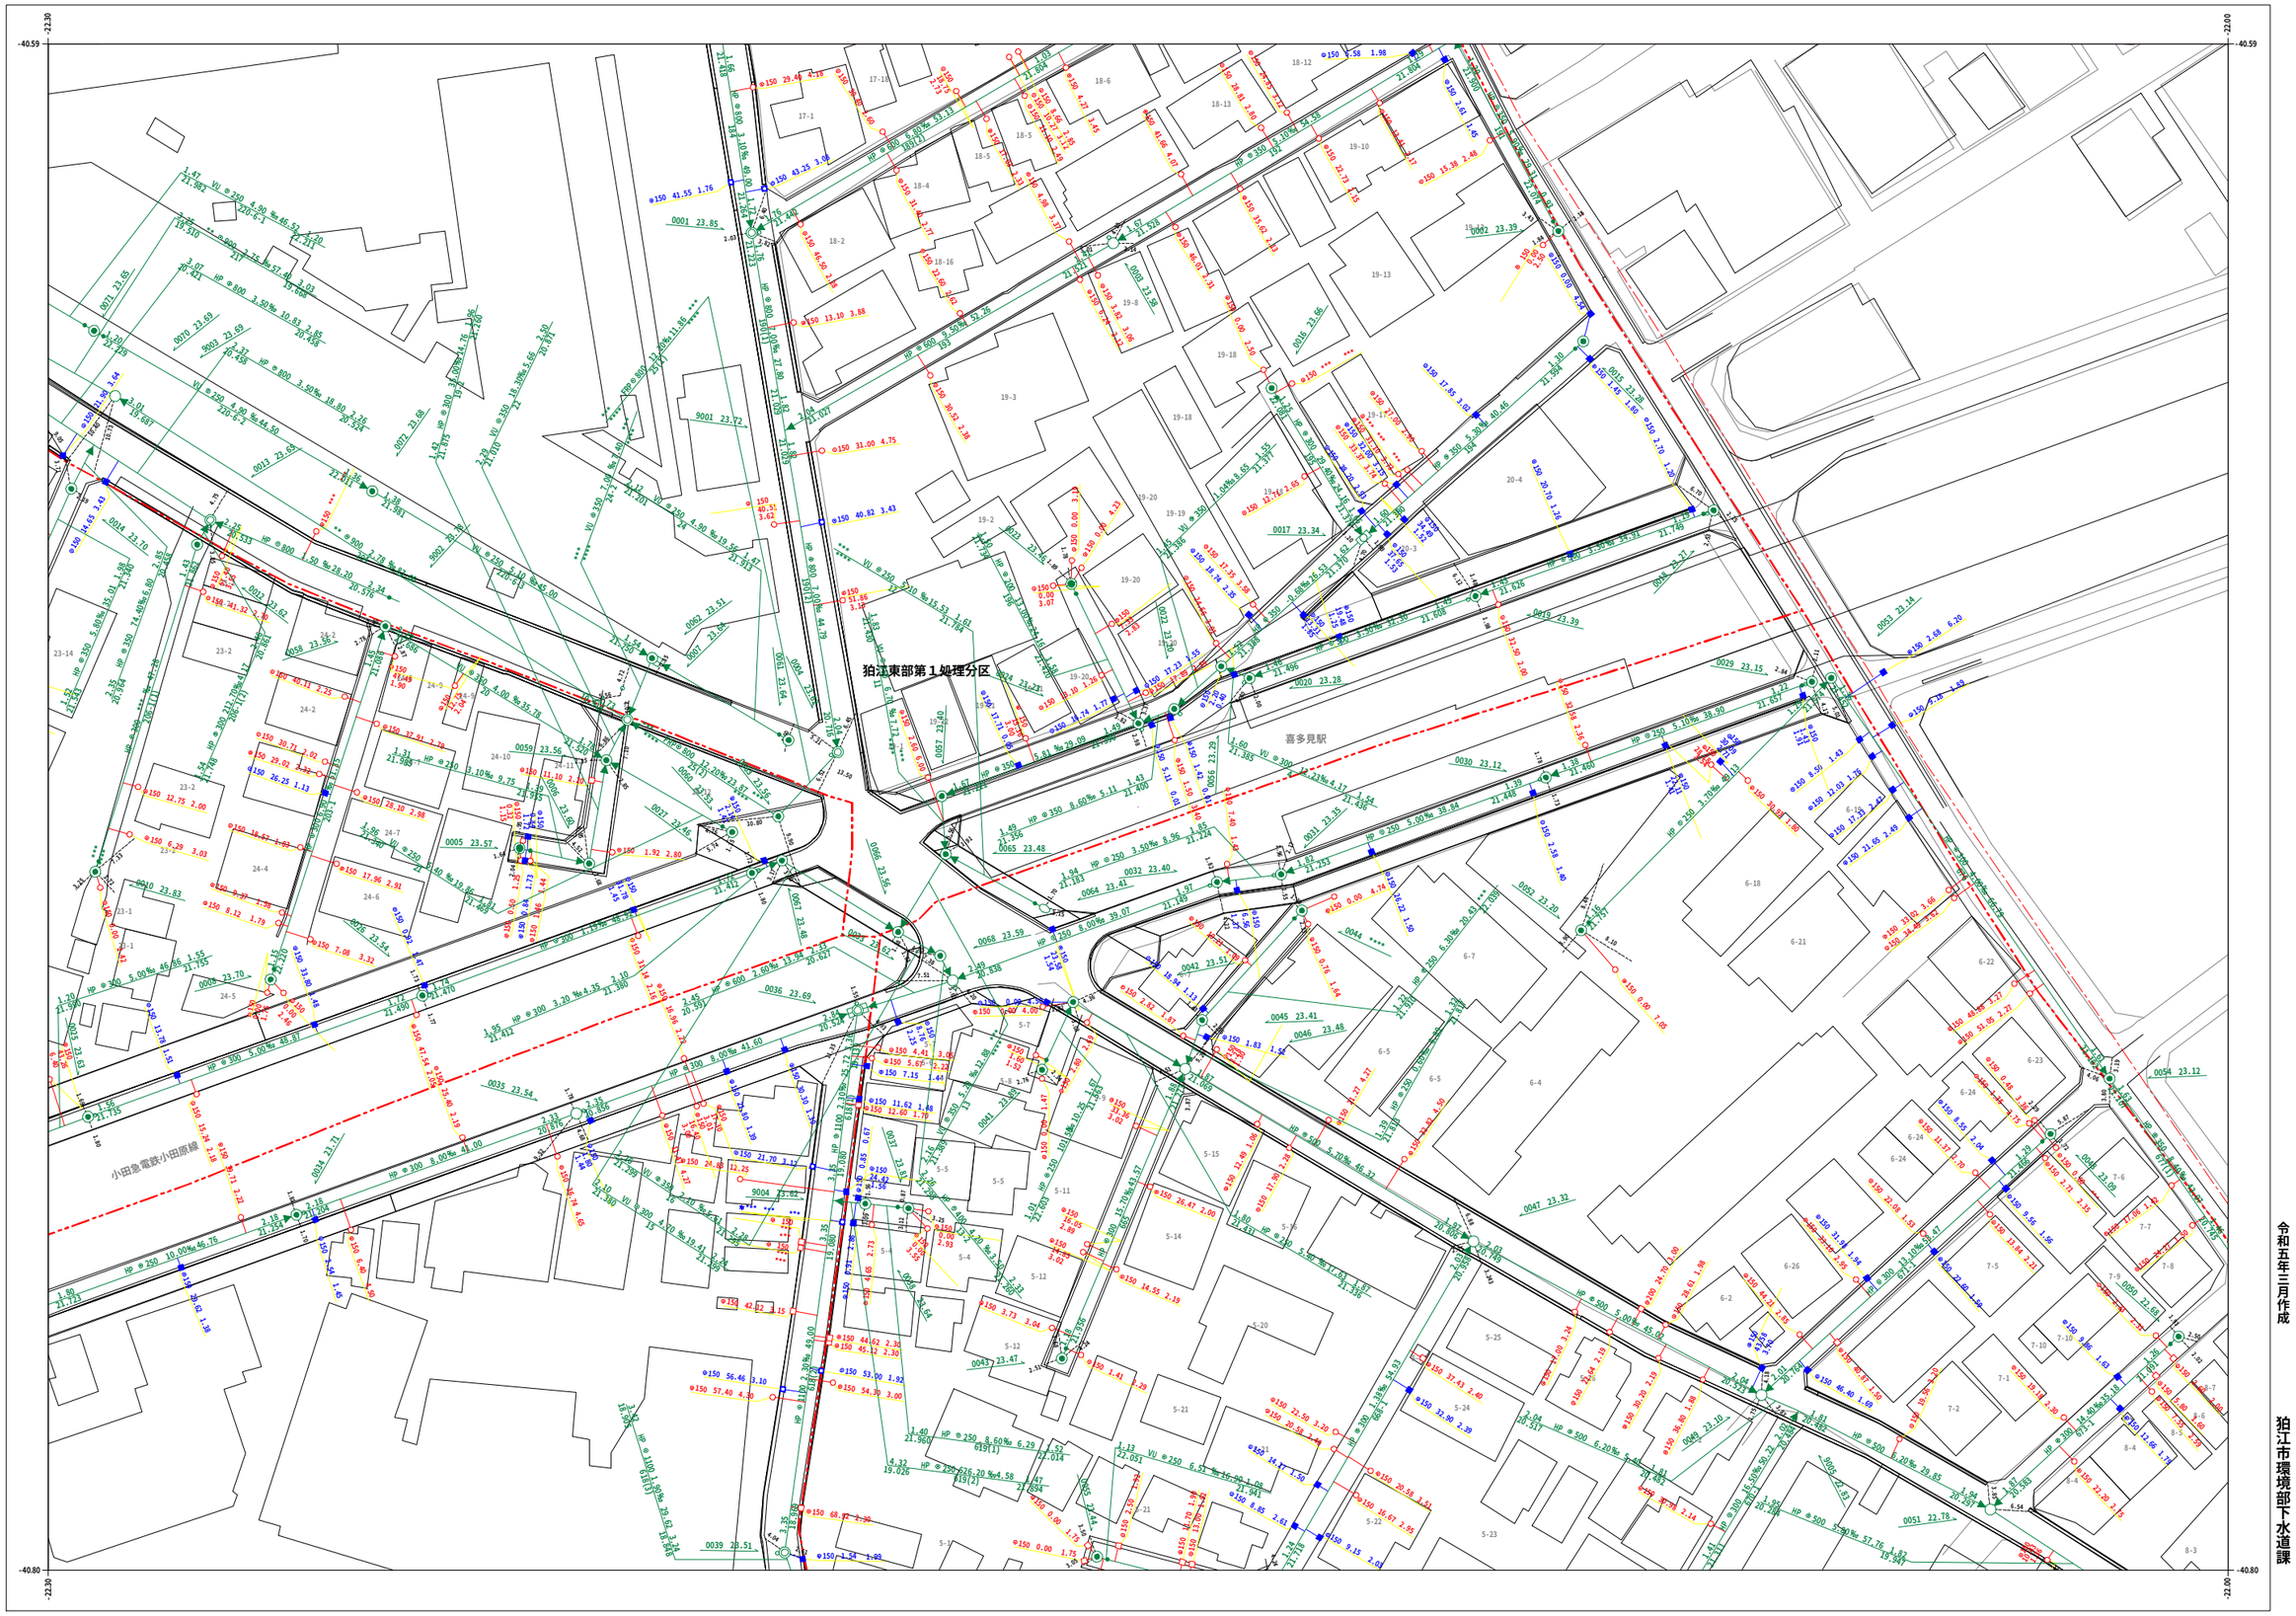

1:1,000(A3)

0 10 20 30 40 50 100m

この下水道台帳は工事竣工図を基に作成したものであり、
現地の下水道施設と必ずしも整合するものではありません。
この場合は、現地を優先します。

B093

B082	B083	
B092	B093	B094
D002	D003	D004

凡　例

種　別	記　号
マンホール	
0号マンホール（内径75cm）	
1号マンホール（内径90cm）	
2号マンホール（内径120cm）	
3号マンホール（内径150cm）	
4号マンホール（内径180cm）	
5号マンホール（内法210×120cm）	
6号マンホール（内法260×120cm）	
特1号マンホール（内法60×90cm）	
特2号マンホール（内法120×120cm）	
特殊マンホール（内径50cm）	
特殊マンホール（内径60cm）	
特殊マンホール（内径70cm）	
特殊マンホール（内径90cm）	
特殊マンホール（内径150×150cm）	
特殊マンホール（内径150×200cm）	
特殊マンホール（内径270×270cm）	
特殊マンホール（内径670×900cm）	
特殊マンホール（内径 不明）	
組み立て２連マンホール	
伏越マンホール	
楕円マンホール	
桝形マンホール	
小口径マンホール	
点　検　口	
公桝マンホール	
角桝マンホール	
不明マンホール	
流域下水マンホール	
都下水マンホール	
吐　　口	
偏　　心	
管　渠	
汚水幹線	
汚水枝線	
雨水幹線	
雨水枝線	
合流幹線	
合流枝線	
副　管	
流下矢印	
起点シンボル	
転移記号	
桝	
汚水桝	
L型汚水桝	
宅内雨水桝	
L型宅内雨水桝	
道路排水桝	
道路排水溝透桝 EGSH	

表示例

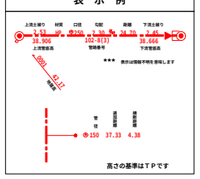

令和五年三月作成

狛江市環境部下水道課