C029

狛江市公共下水道台帳平面図

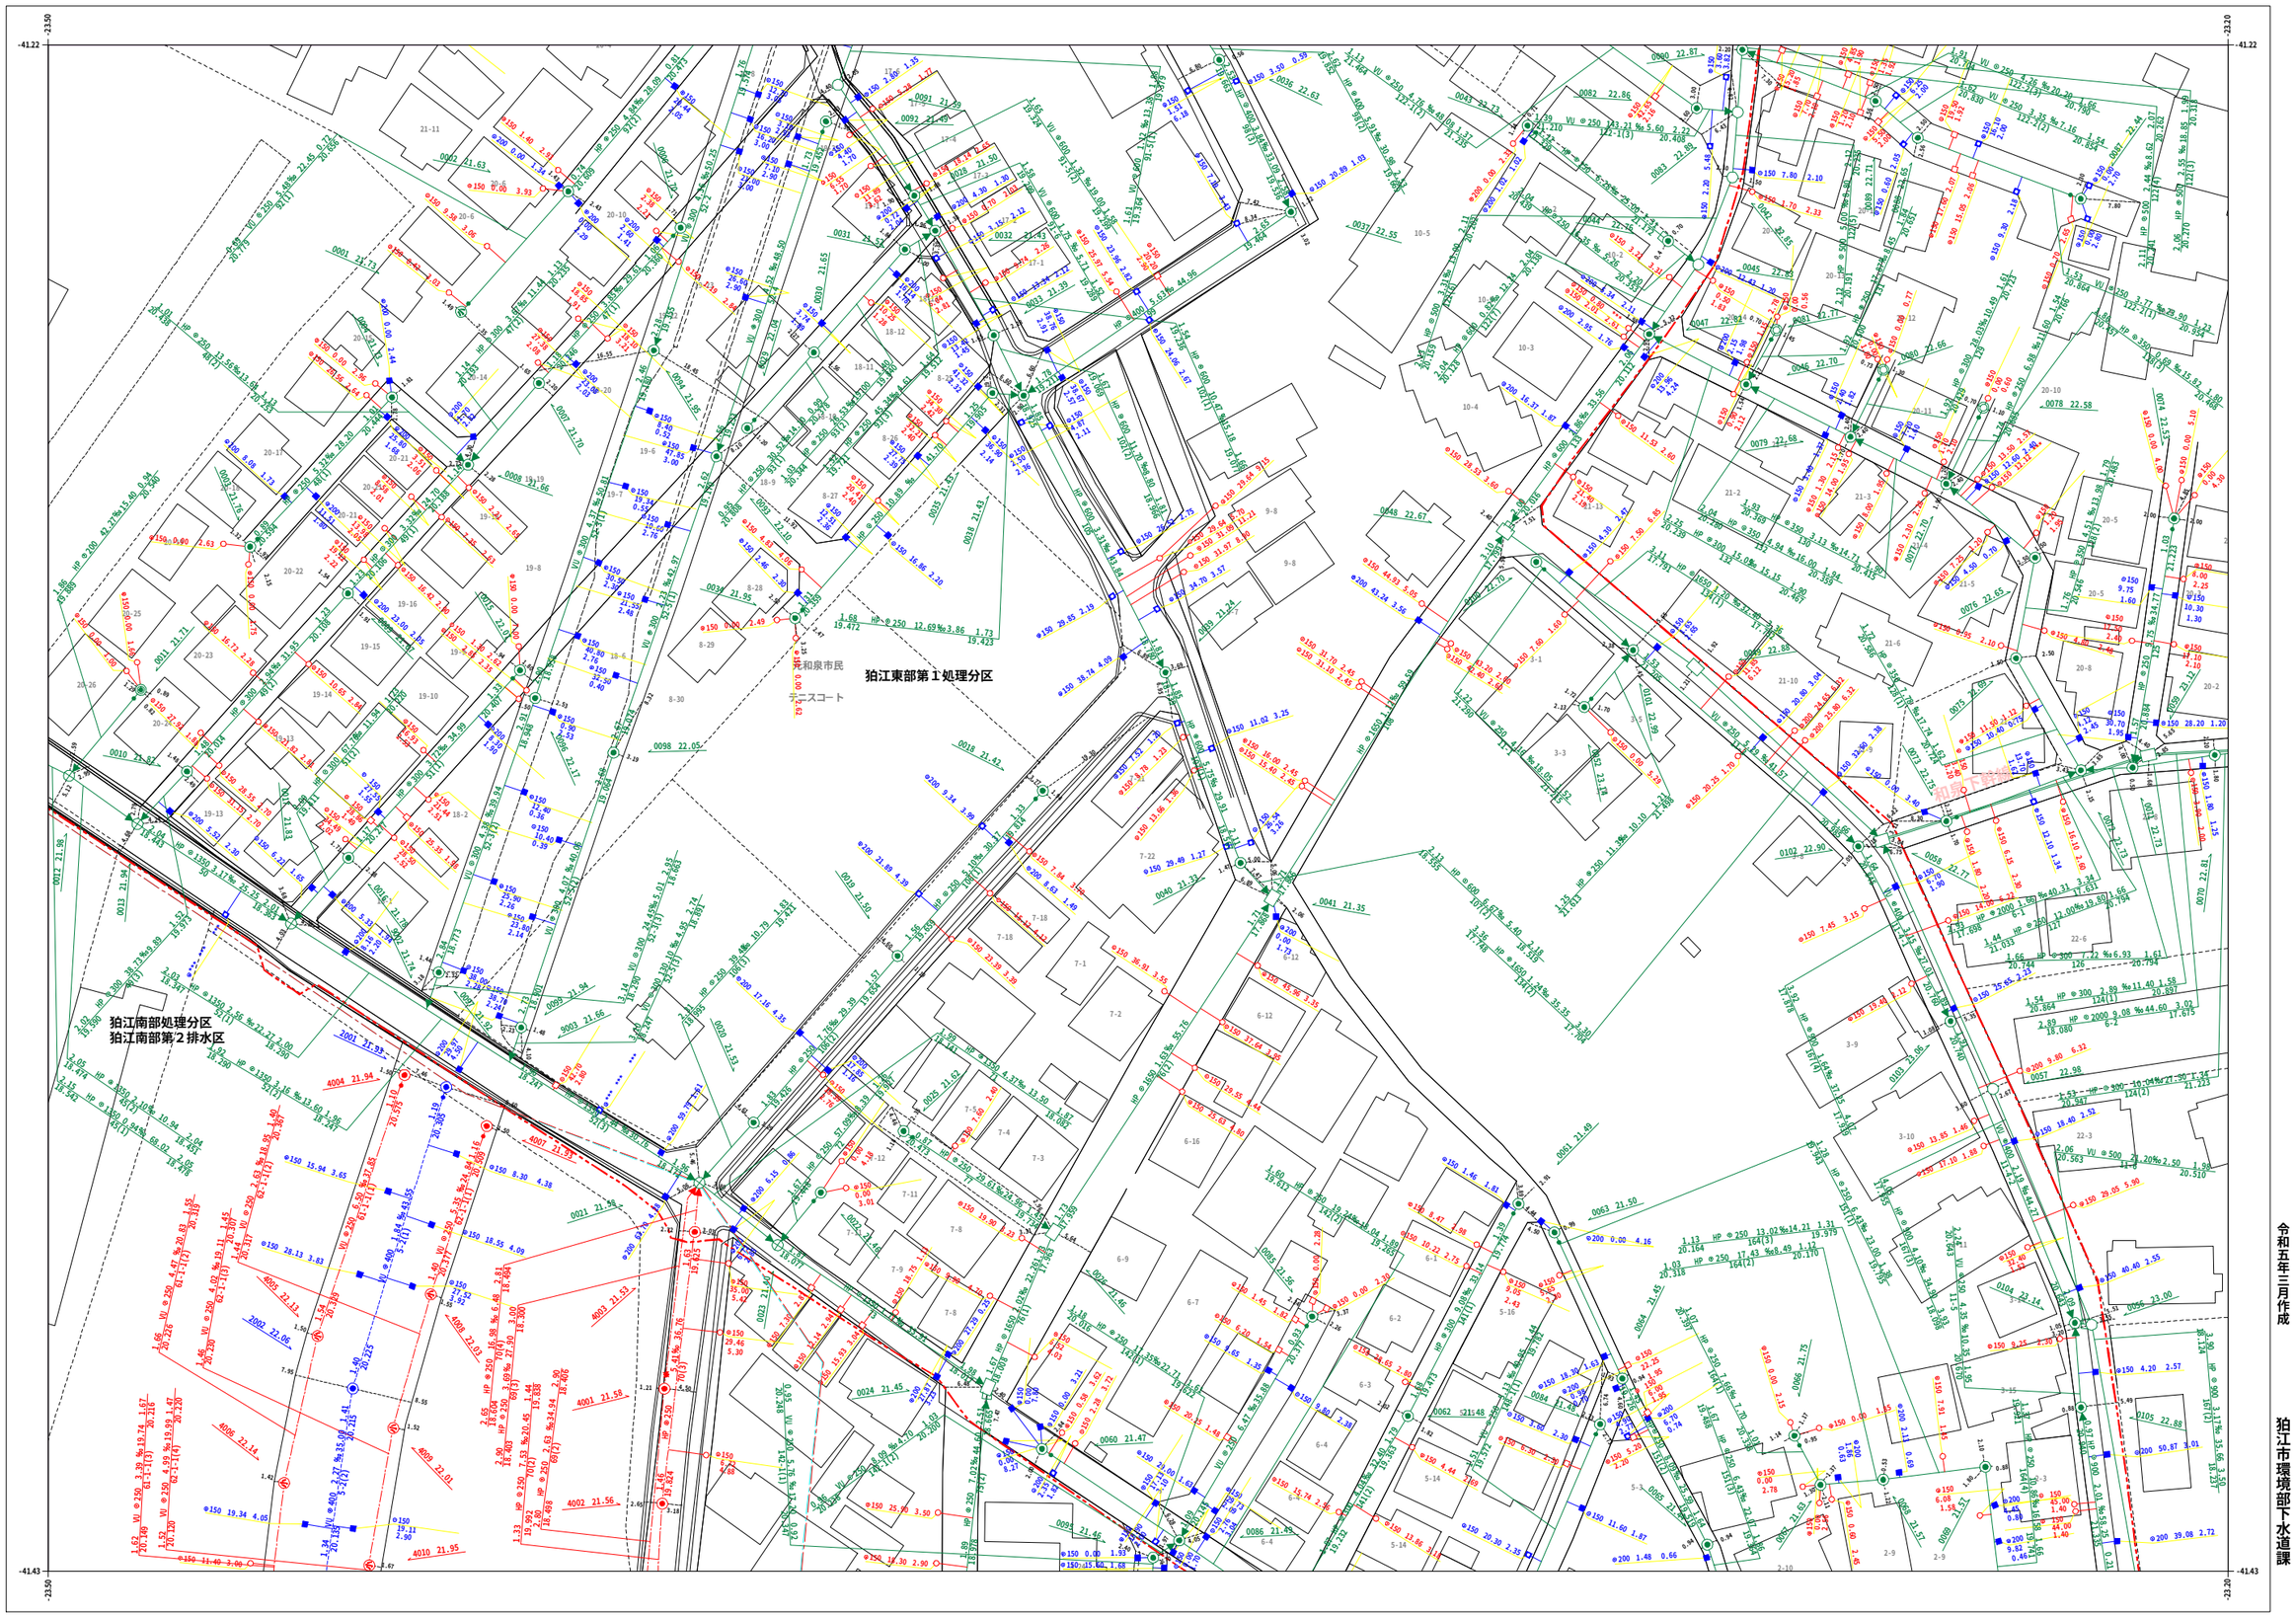

C018	C019	C020
C028	C029	C030
C038	C039	C040

凡　例	
種　別	記　号
マンホール	
0 号マンホール（内径 75 ㎝）	
1 号マンホール（内径 90 ㎝）	
2 号マンホール（内径 120 ㎝）	
3 号マンホール（内径 150 ㎝）	
4 号マンホール（内径 180 ㎝）	
5 号マンホール（内径 210×120 ㎝）	
6 号マンホール（内径 260×120 ㎝）	
特 1 号マンホール（内径 60×90 ㎝）	
特 2 号マンホール（内径 120×120 ㎝）	
特殊マンホール（内径 50 ㎝）	
特殊マンホール（内径 60 ㎝）	
特殊マンホール（内径 70 ㎝）	
特殊マンホール（内径 90 ㎝）	
特殊マンホール（内径 150×150 ㎝）	
特殊マンホール（内径 150×200 ㎝）	
特殊マンホール（内径 270×270 ㎝）	
特殊マンホール（内径 670×900 ㎝）	
特殊マンホール（内径 不明）	
組み立て 2 連マンホール	
伏越マンホール	
楕円マンホール	
桝形マンホール	
小口径マンホール	
点　検　口	
公例マンホール	
角例マンホール	
不明マンホール	
流域下水マンホール	
都下水マンホール	
吐　口	
偏　心	
管　渠	
汚水幹線	
汚水枝線	
雨水幹線	
雨水枝線	
合流幹線	
合流枝線	
副　管	
流下矢印	
起点シンボル	
転移記号	
桝	
汚水桝	
L型汚水桝	
宅内雨水桝	
L型宅内雨水桝	
道路排水桝	
道路排水浸透桝	
EGSH	
表示例	

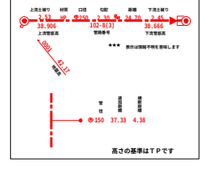

令和五年三月作成

狛江市環境部下水道課

1:1,000(A3)

0　10　20　30　40　50　100m

この下水道台帳は工事竣工図を基に作成したものであり、
現地の下水道施設と必ずしも整合するものではありません。
この場合は、現地を優先します。

C029