D002

# 狛江市公共下水道台帳平面図

| | | |
|---|---|---|
| B091 | B092 | B093 |
| D001 | D002 | D003 |
| D011 | D012 | D013 |

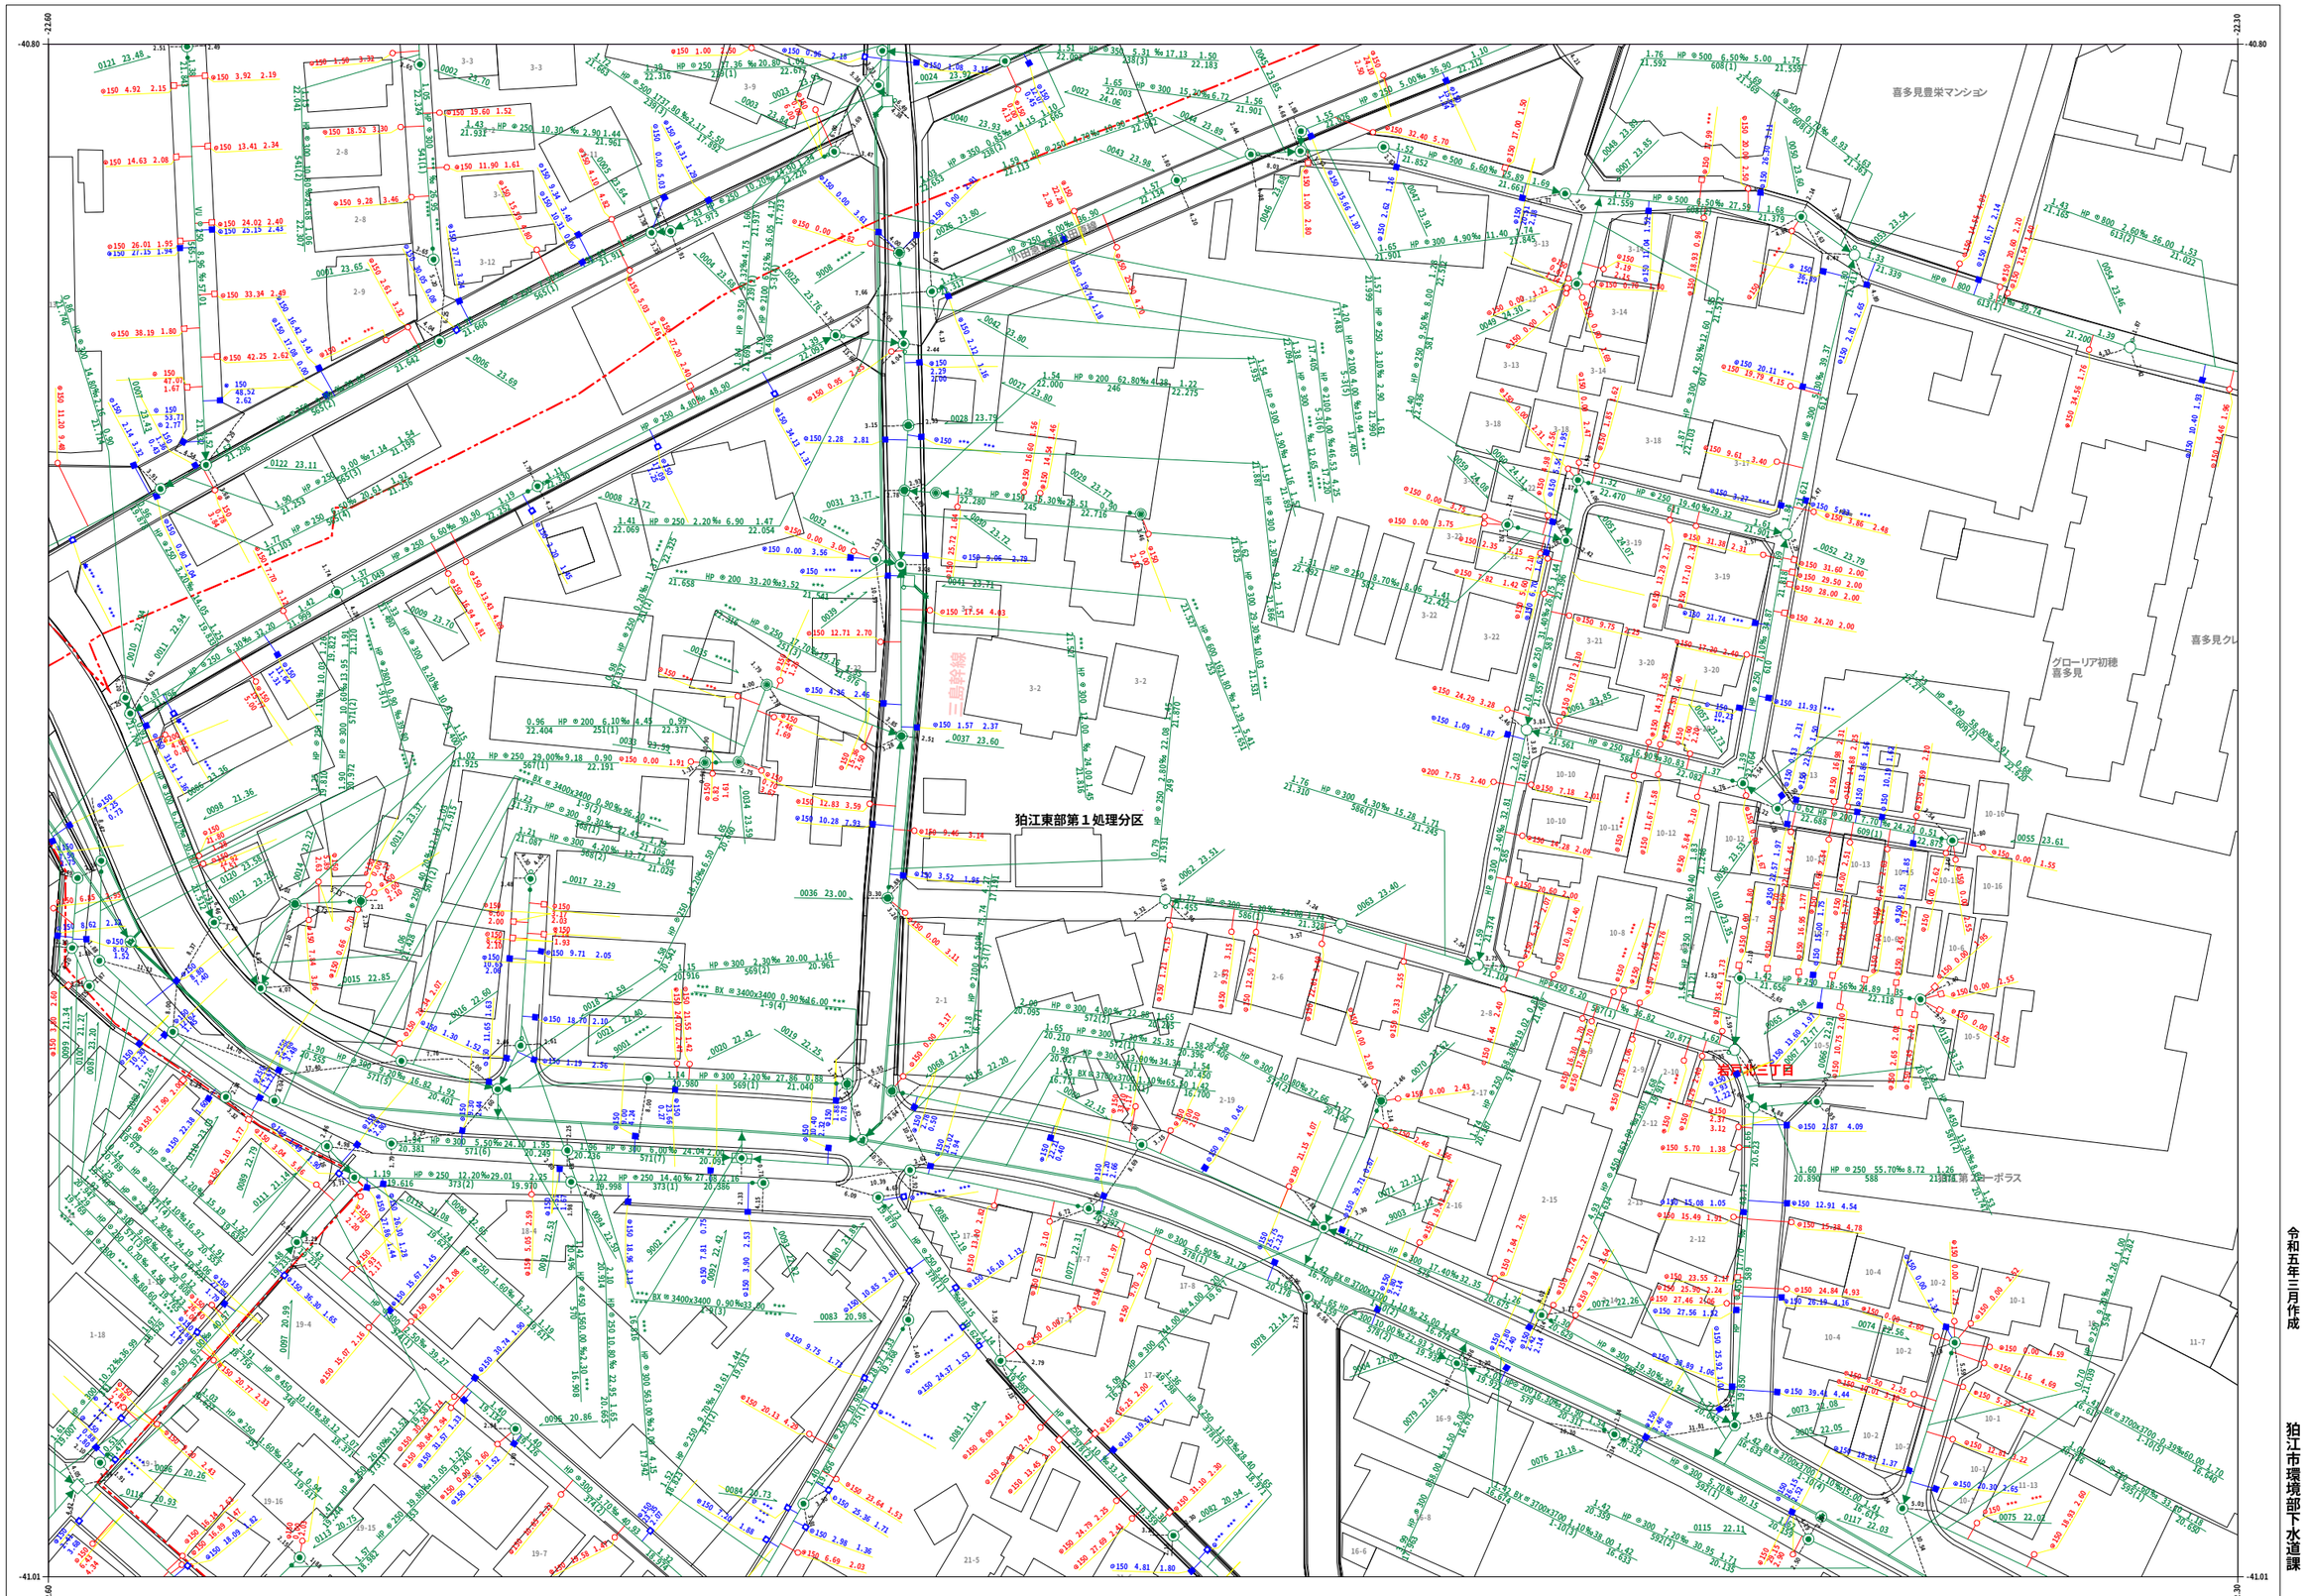


1:1,000(A3)

0 10 20 30 40 50 100m

D002

この下水道台帳は工事竣工図を基に作成したものであり、
現地の下水道施設と必ずしも整合するものではありません。
この場合は、現地を優先します。

## 凡　例

| 種　別 | 記　号 |
|---|---|
| **マンホール** | |
| 0号マンホール（内径75cm） | |
| 1号マンホール（内径90cm） | |
| 2号マンホール（内径120cm） | |
| 3号マンホール（内径150cm） | |
| 4号マンホール（内径180cm） | |
| 5号マンホール（内径210×120cm） | |
| 6号マンホール（内径260×120cm） | |
| 特1号マンホール（内径60×90cm） | |
| 特2号マンホール（内径120×120cm） | |
| 特殊マンホール（内径50cm） | |
| 特殊マンホール（内径60cm） | |
| 特殊マンホール（内径70cm） | |
| 特殊マンホール（内径90cm） | |
| 特殊マンホール（内径150×150cm） | |
| 特殊マンホール（内径150×200cm） | |
| 特殊マンホール（内径270×270cm） | |
| 特殊マンホール（内径670×900cm） | |
| 特殊マンホール（内径 不明） | |
| 組み立て２連マンホール | |
| 伏越マンホール | |
| 楕円マンホール | |
| 桝形マンホール | |
| 小口径マンホール | |
| 点　検　口 | |
| 公桝マンホール | |
| 角桝マンホール | |
| 不明マンホール | |
| 流域下水マンホール | |
| 都下水マンホール | |
| 吐　口 | |
| 偏　心 | |
| **管　渠** | |
| 汚水幹線 | |
| 汚水枝線 | |
| 雨水幹線 | |
| 雨水枝線 | |
| 合流幹線 | |
| 合流枝線 | |
| 副　管 | |
| 流下矢印 | |
| 起点シンボル | |
| 転移記号 | |
| **桝** | |
| 汚水桝 | |
| L型汚水桝 | |
| 宅内雨水桝 | |
| L型宅内雨水桝 | |
| 道路排水桝 | |
| 道路排水浸透桝 EGSH | |

**表　示　例**

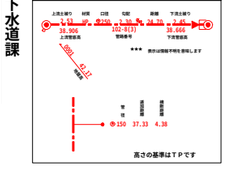

令和五年三月作成

狛江市環境部下水道課