


# 狛江市公共下水道台帳平面図

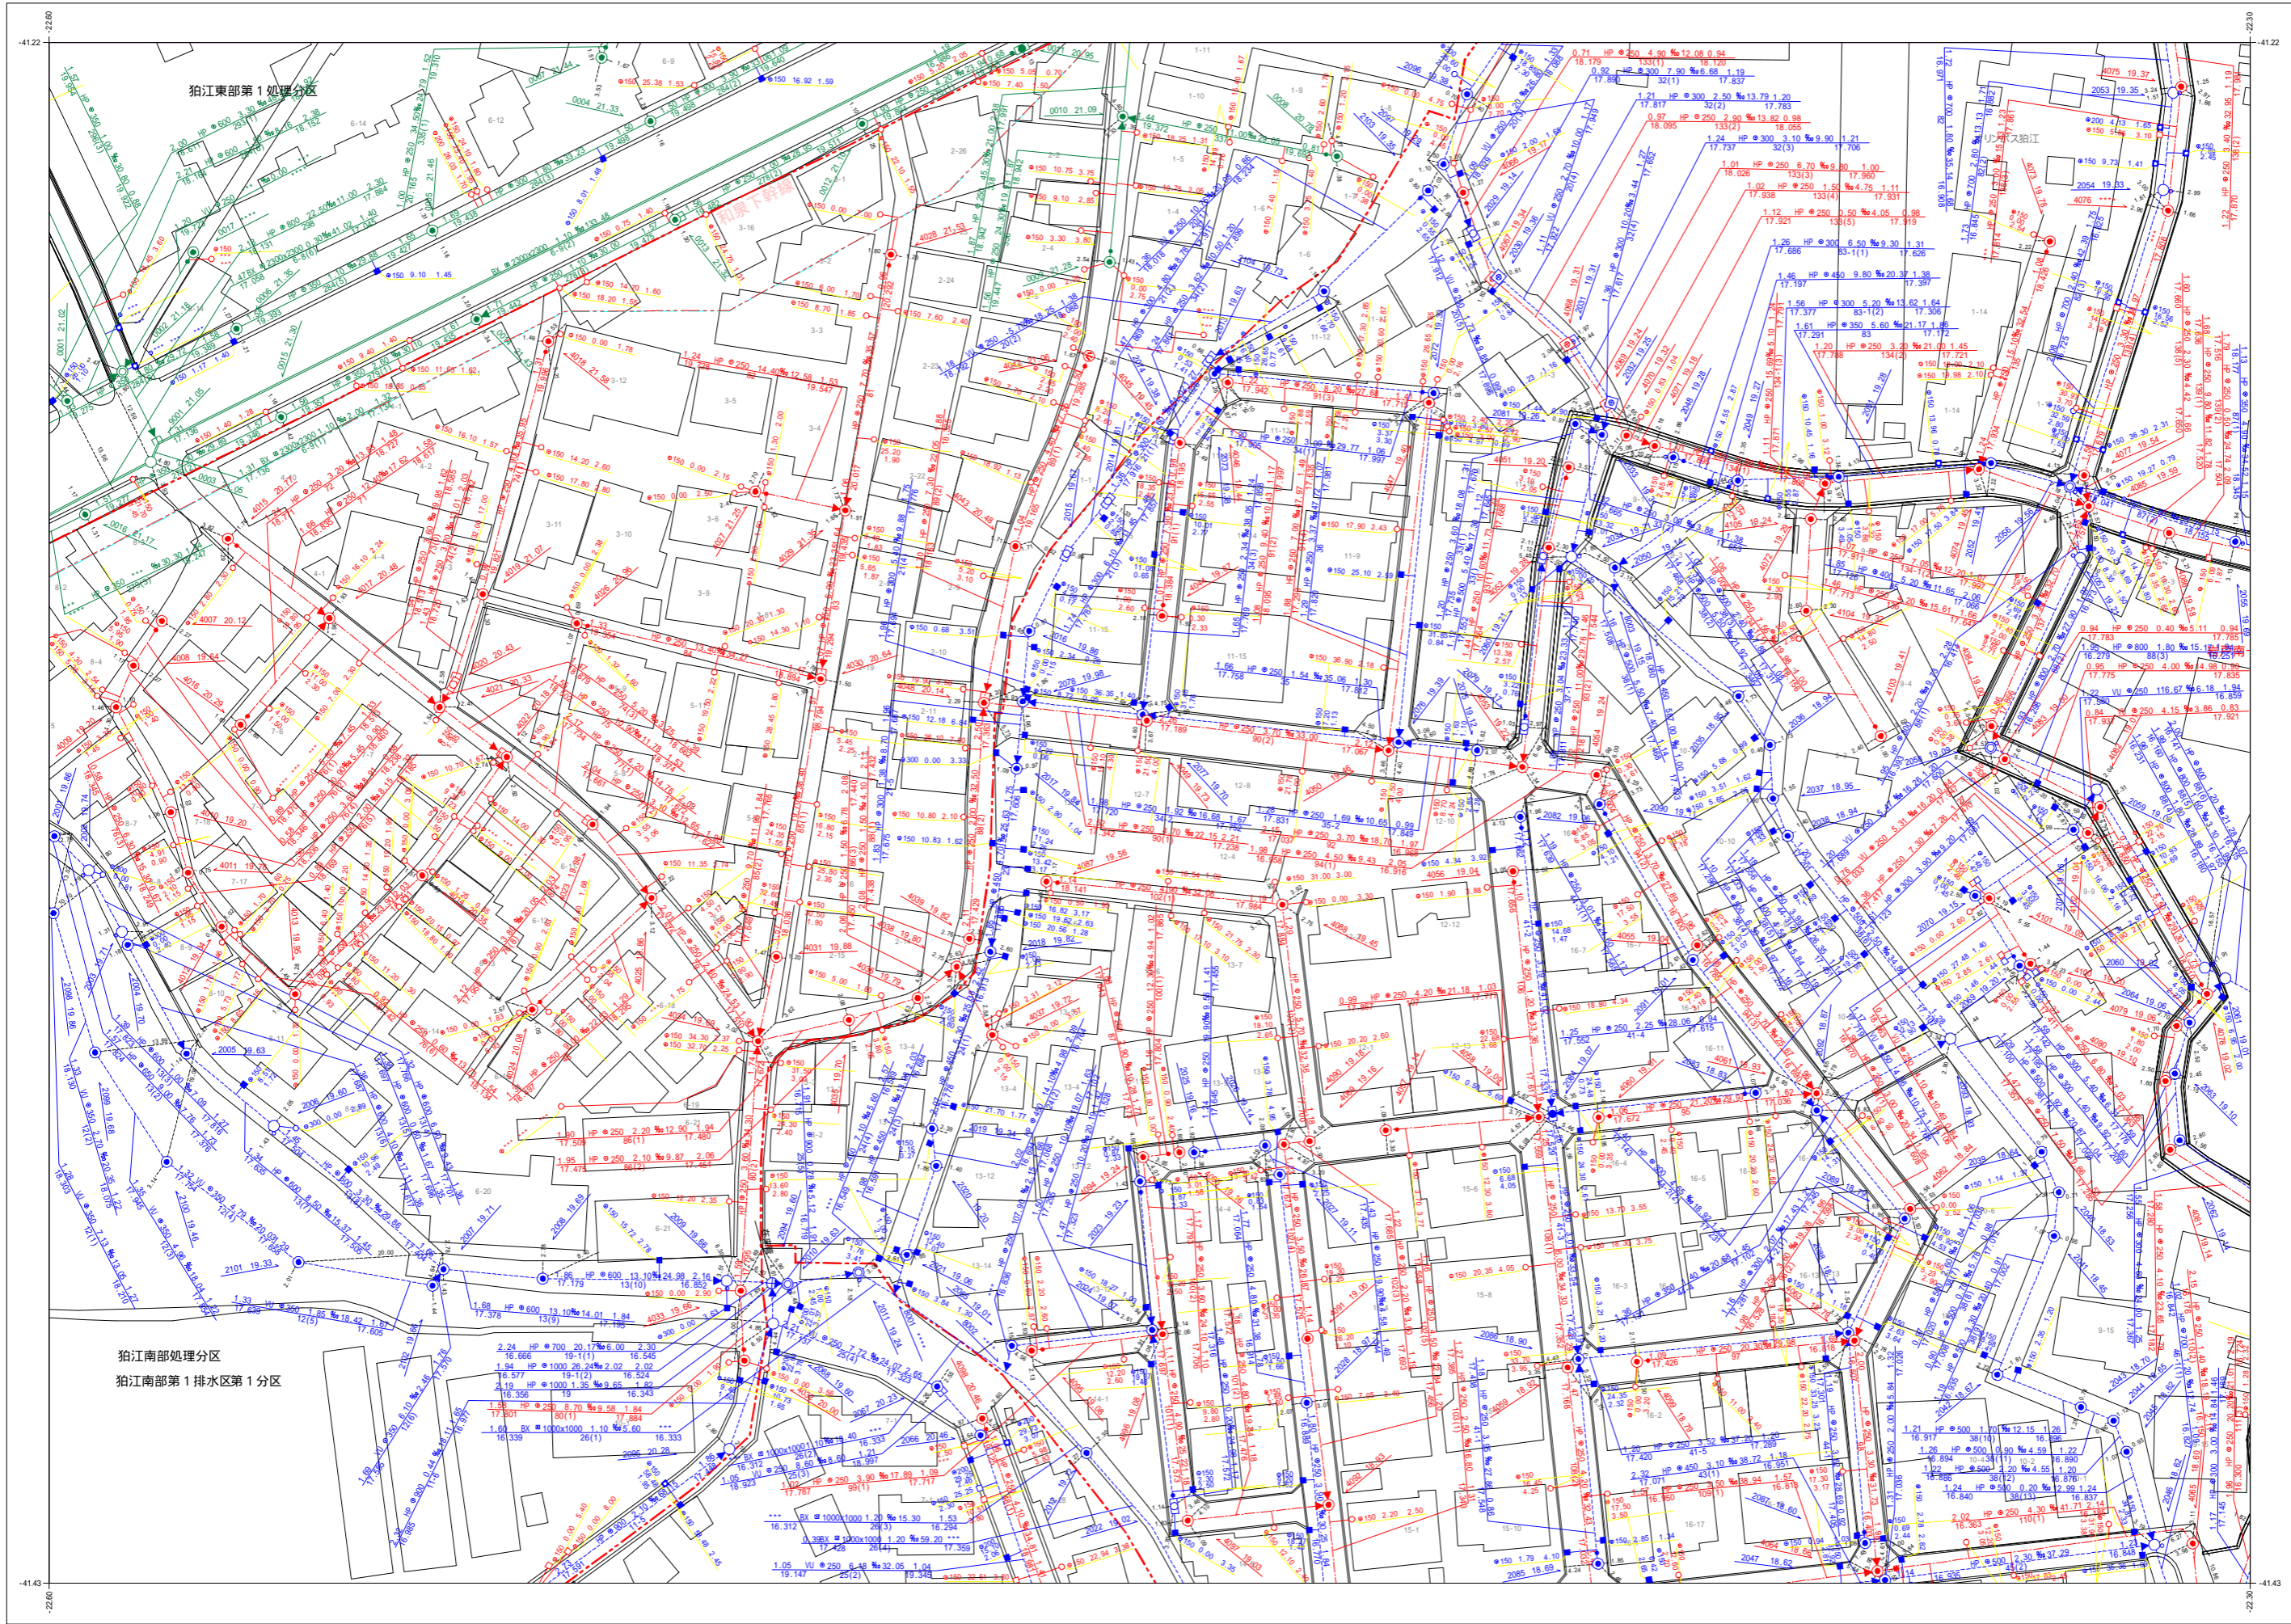


D011	D012	D013
D021	D022	D023
D031	D032	D033



凡例	
種別	記号
<b>マンホール</b>	
<b>管渠</b>	
汚水幹線	— — — —
汚水枝線	- - - - -
雨水幹線	====
雨水枝線	— — — — —
合流幹線	— — — — —
合流枝線	— — — — —
副管	□
流下矢印	▶
起点シンボル	●
転移記号	★
<b>樹</b>	
汚水樹	○
L型汚水樹	□
宅内雨水樹	○
L型宅内雨水樹	□
道路排水樹	■
道路排水樹	□
<b>表示例</b>	

令和五年三月作成  
狛江市環境部下水道課

1:1,000(A3)

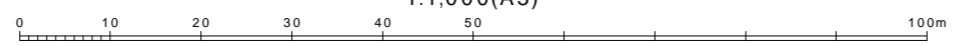

この下水道台帳は工事竣工図を基に作成したものであり、  
現地の下水道施設と必ずしも整合するものではありません。  
この場合は、現地を優先します。