狛江市公共下水道台帳平面図

D043	D044	D045
D053	D054	D055
D063	D064	D065

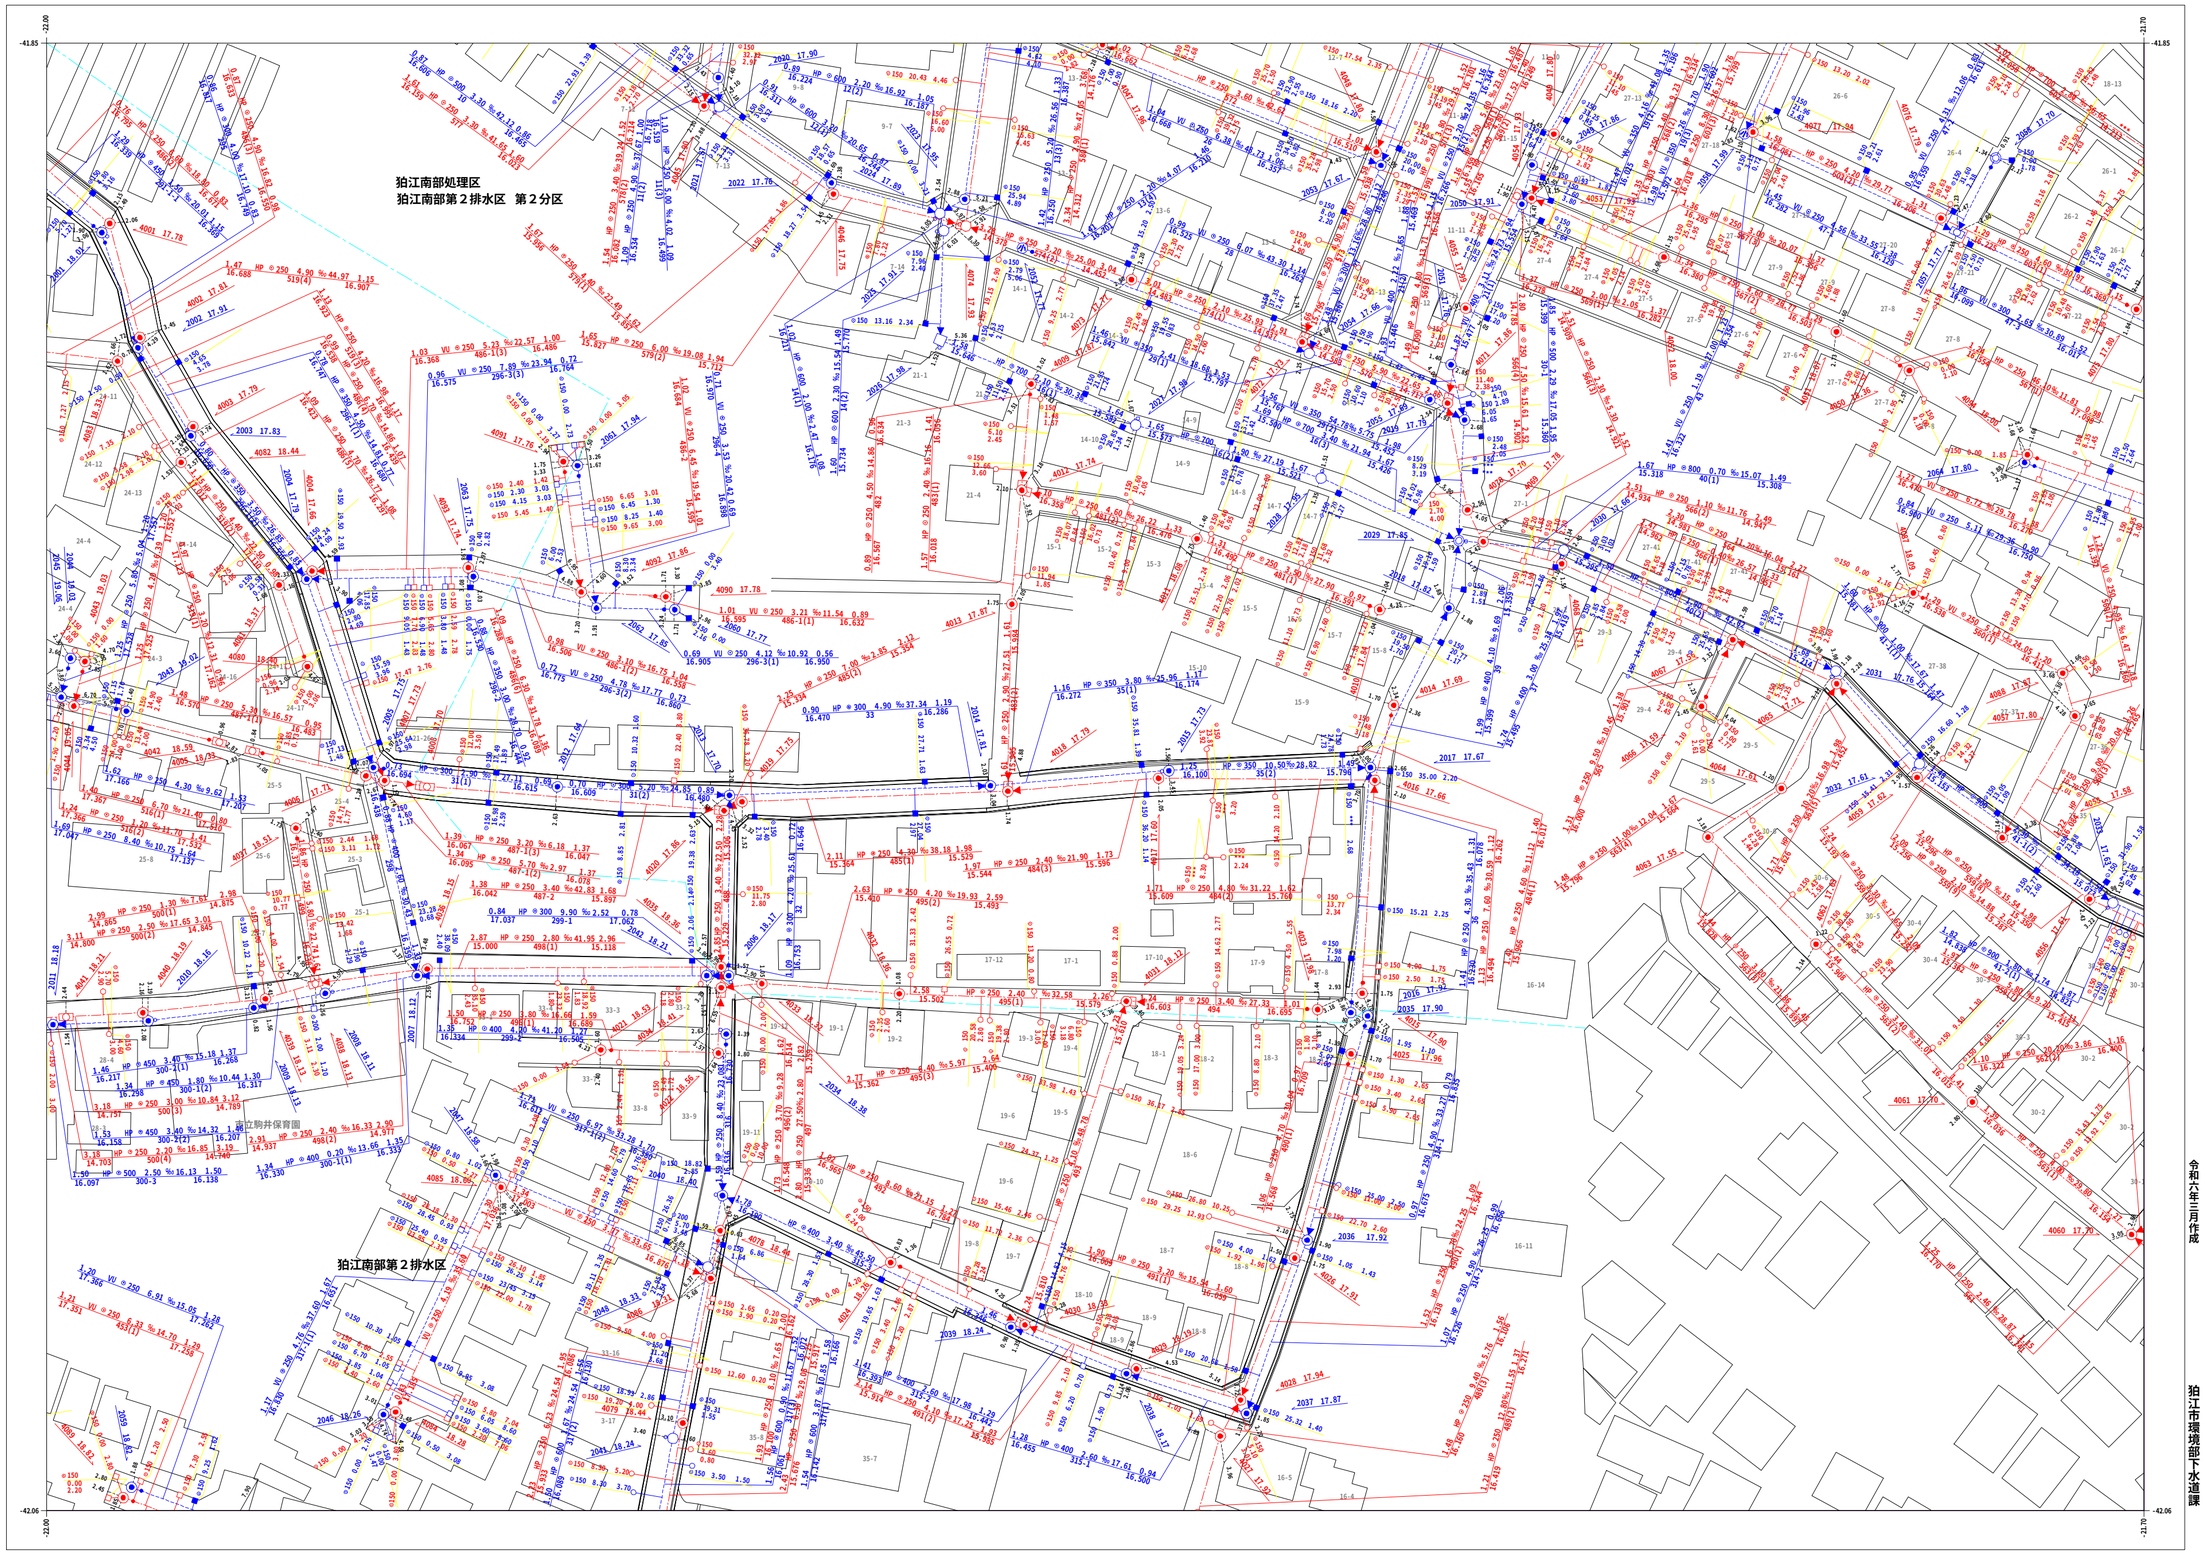

凡　例

種　別	記　号
マンホール	
０号マンホール（内径７５cm）	
１号マンホール（内径９０cm）	
２号マンホール（内径１２０cm）	
３号マンホール（内径１５０cm）	
４号マンホール（内径１８０cm）	
５号マンホール（内法２１０×１２０cm）	
６号マンホール（内法２６０×１２０cm）	
特１号マンホール（内法６０×９０cm）	
特２号マンホール（内法１２０×１２０cm）	
特殊マンホール（内径５０cm）	
特殊マンホール（内径６０cm）	
特殊マンホール（内径７０cm）	
特殊マンホール（内径９０cm）	
特殊マンホール（内径１５０×１５０cm）	
特殊マンホール（内径１５０×２００cm）	
特殊マンホール（内径２７０×２７０cm）	
特殊マンホール（内径６７０×９００cm）	
特殊マンホール（内径 不明）	
組み立て２連マンホール	
伏越マンホール	
楕円マンホール	
桝形マンホール	
小口径マンホール	小
点検口	点
公桝マンホール	
角桝マンホール	
不明マンホール	?
流域下水マンホール	流
都下水マンホール	都
吐口	
偏心	
管　渠	
汚水幹線	
汚水枝線	
雨水幹線	
雨水枝線	
合流幹線	
合流枝線	
副管	
流下矢印	
起点シンボル	
転移記号	
桝	
汚水桝	
L型汚水桝	
宅内雨水桝	
L型宅内雨水桝	
道路排水桝	
道路排水浸透桝 EGSM	

表示例

上流土被り　材質　口径　勾配　距離　下流土被り
2.53　HP　φ250　2.30‰　24.70　2.65
39.906　102-8(3)　38.606
上流管底高　管路番号　下流管底高

*** 表示は情報不明を意味します

管径　通知距離　横断距離
φ150　37.33　4.38

高さの基準はＴＰです

令和六年三月作成

狛江市環境部下水道課

0　10　20　30　40　50　100m

この下水道台帳は工事竣工図を基に作成したものであり、
現地の下水道施設と必ずしも整合するものではありません。
この場合は、現地を優先します。