D063

狛江市公共下水道台帳平面図

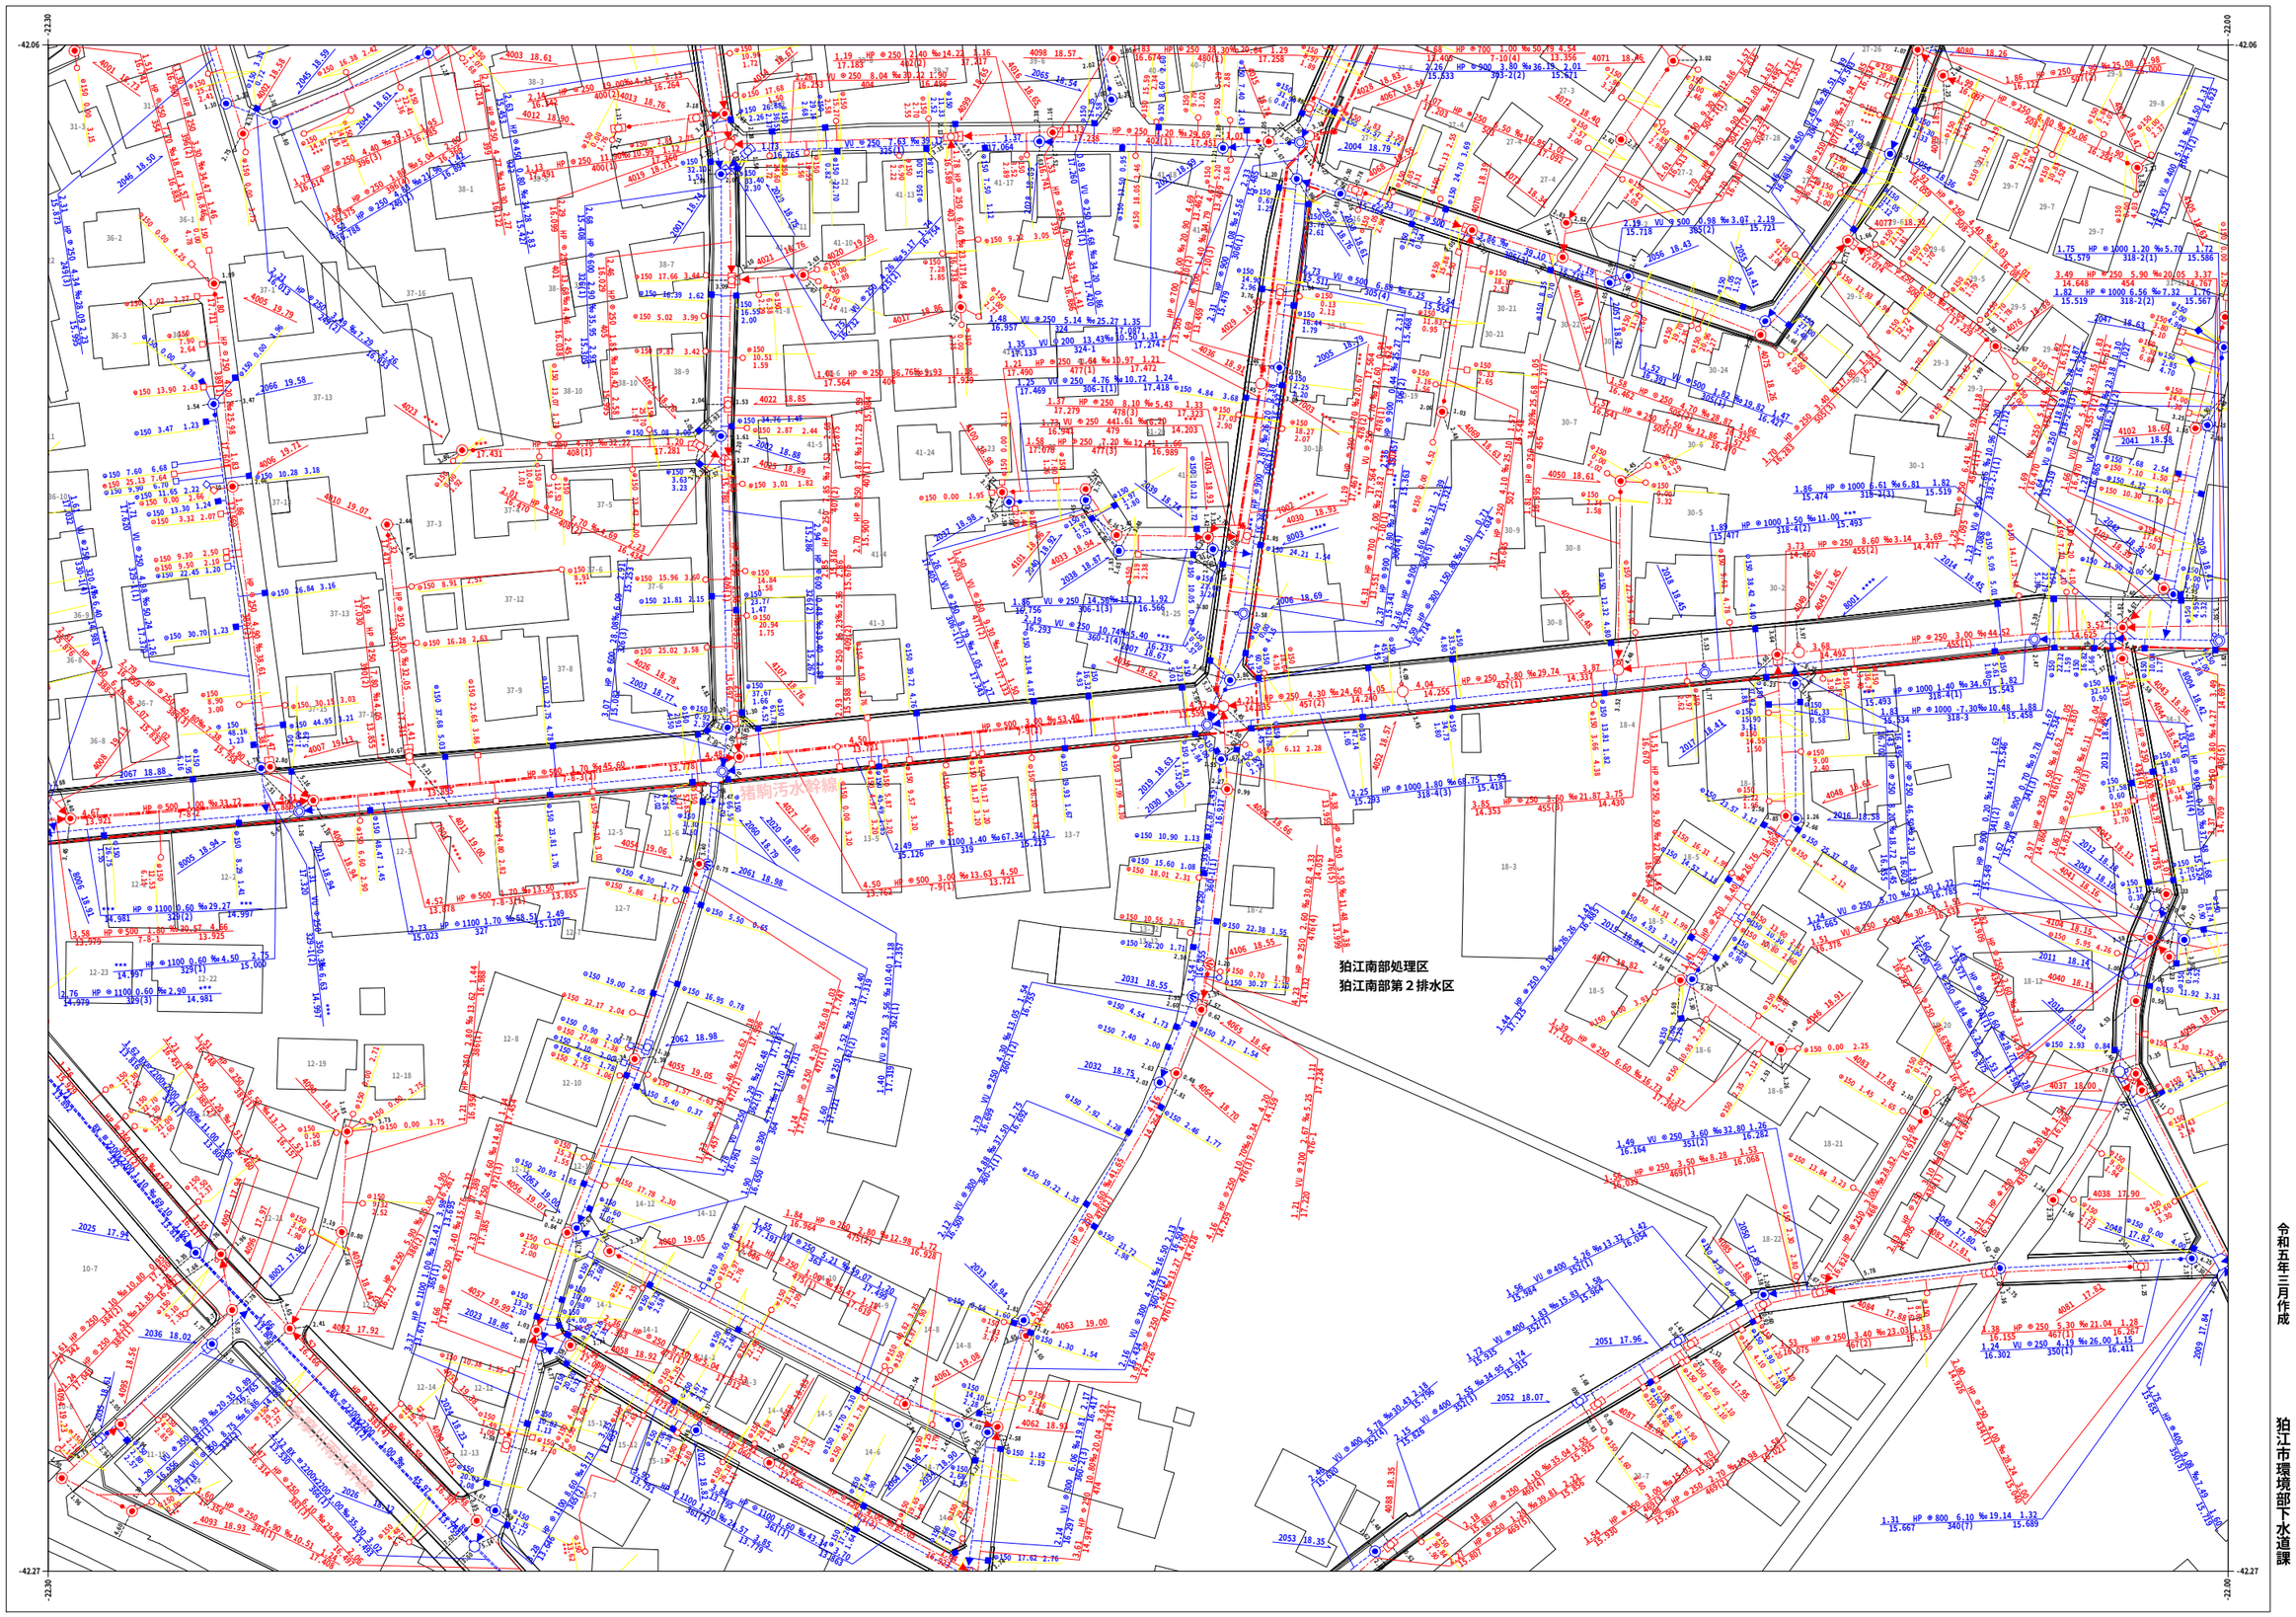

D052	D053	D054
D062	D063	D064
D072	D073	D074

凡　例

種　別	記　号
マンホール	
0 号マンホール（内径 75cm）	
1 号マンホール（内径 90cm）	
2 号マンホール（内径 120cm）	
3 号マンホール（内径 150cm）	
4 号マンホール（内径 180cm）	
5 号マンホール（内法 210×120cm）	
6 号マンホール（内法 260×120cm）	
特1号マンホール（内法 60×90cm）	
特2号マンホール（内法 120×120cm）	
特殊マンホール（内径 50cm）	
特殊マンホール（内径 60cm）	
特殊マンホール（内径 70cm）	
特殊マンホール（内径 90cm）	
特殊マンホール（内法 150×150cm）	
特殊マンホール（内法 150×200cm）	
特殊マンホール（内法 270×270cm）	
特殊マンホール（内法 670×900cm）	
特殊マンホール（内径 不明）	
組み立て２連マンホール	
伏越マンホール	
楕円マンホール	
桝形マンホール	
小口径マンホール	
点　検　口	
公桝マンホール	
角桝マンホール	
不明マンホール	
流域下水マンホール	
都下水マンホール	
吐　口	
偏　心	
管　渠	
汚水幹線	
汚水枝線	
雨水幹線	
雨水枝線	
合流幹線	
合流枝線	
副　管	
流下矢印	
起点シンボル	
転移記号	
桝	
汚水桝	
L型汚水桝	
宅内雨水桝	
L型宅内雨水桝	
道路排水桝	
道路排水浸透桝 EGSM	

表示例

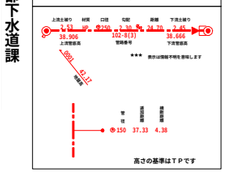

令和五年三月作成

狛江市環境部下水道課

1:1,000(A3)

0　10　20　30　40　50　100m

この下水道台帳は工事竣工図を基に作成したものであり、
現地の下水道施設と必ずしも整合するものではありません。
この場合は、現地を優先します。

D063